


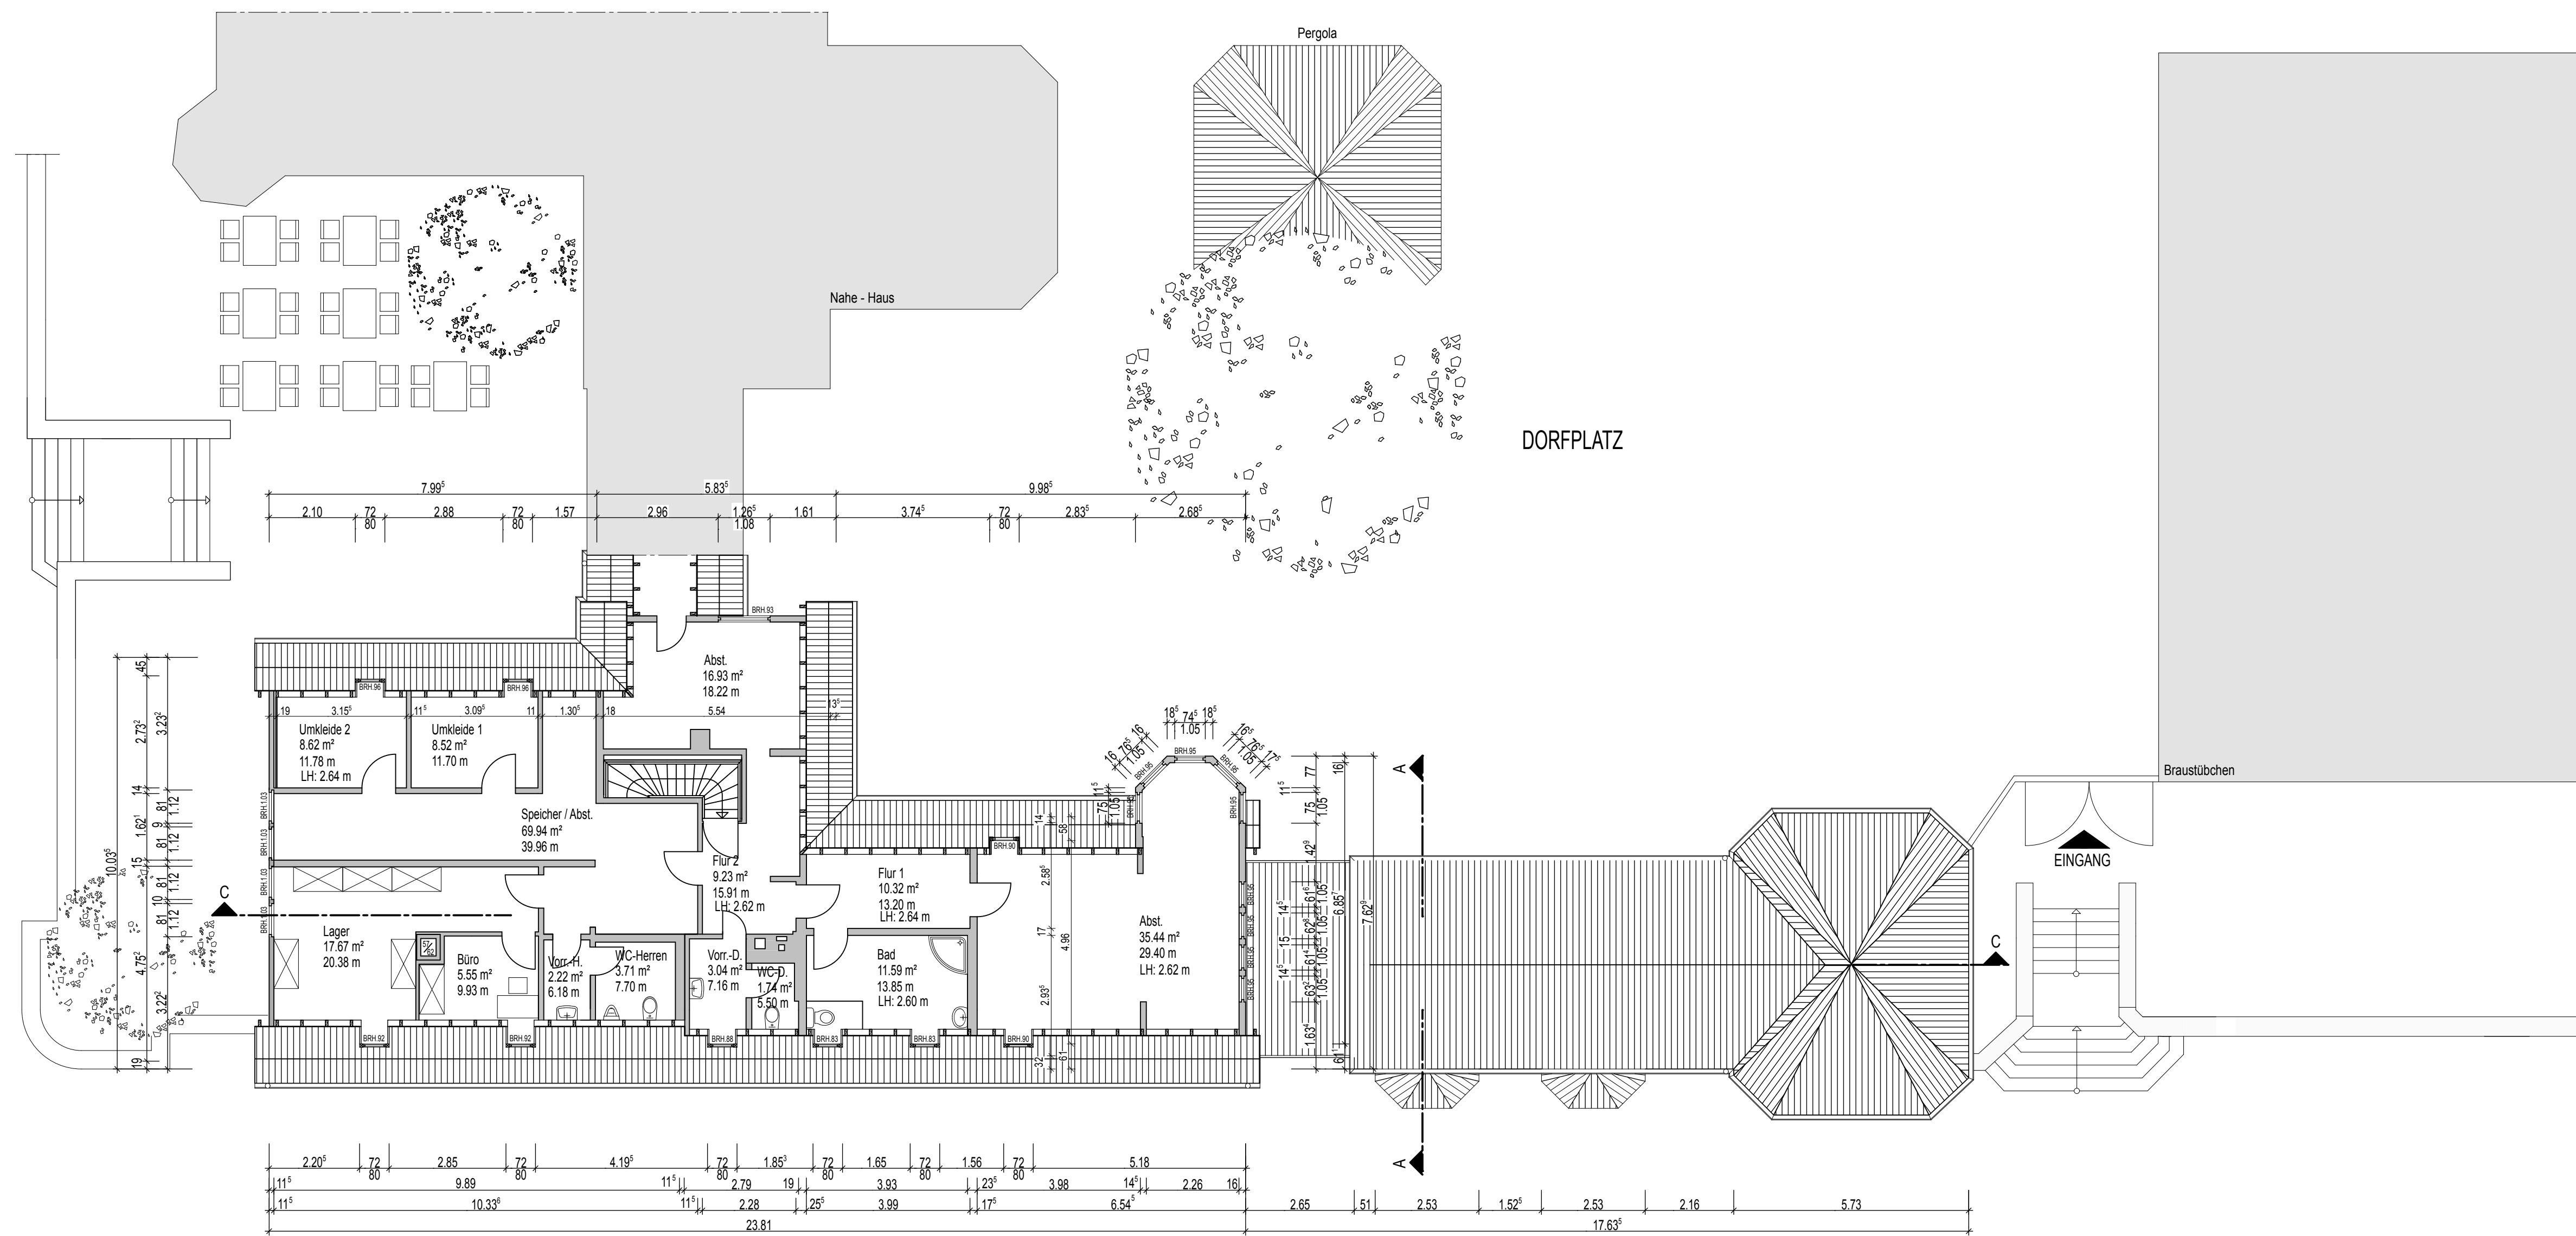

MITTELRHEIN - HAUS

KOBLENZ - Magnet am Deutschen Eck:
Die Stadt zum Bleiben.
www.koblenz.de

HOCHBAUAMT			
PROJEKT : WEINDORF MITTELRHEIN - HAUS			
BLATTINHALT : GRUNDRISS 1.OG STAND AUGUST 2006			
M.1:100			
GEZEICHNET	SACHBEARBEITER	GEPRÜFT	BLATT-NR. 3
BAUHERRENDIENSTSTELLE Amt 83 / Koblenz Touristik		HAUSHALTSSTELLE 6.8400.820000.5	
FACHDEZERNENT KOBLENZ,	BAUDEZERNENT KOBLENZ,	HOCHBAUAMT KOBLENZ, 18.08.2006	
OBERBÜRGERMEISTER	BEIGEORDNETER	AMTSLEITER	