
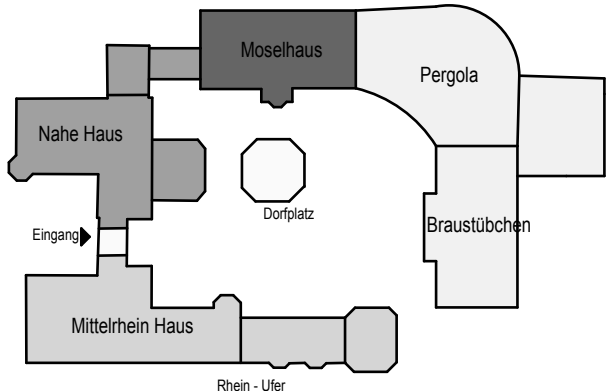
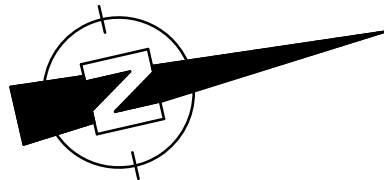


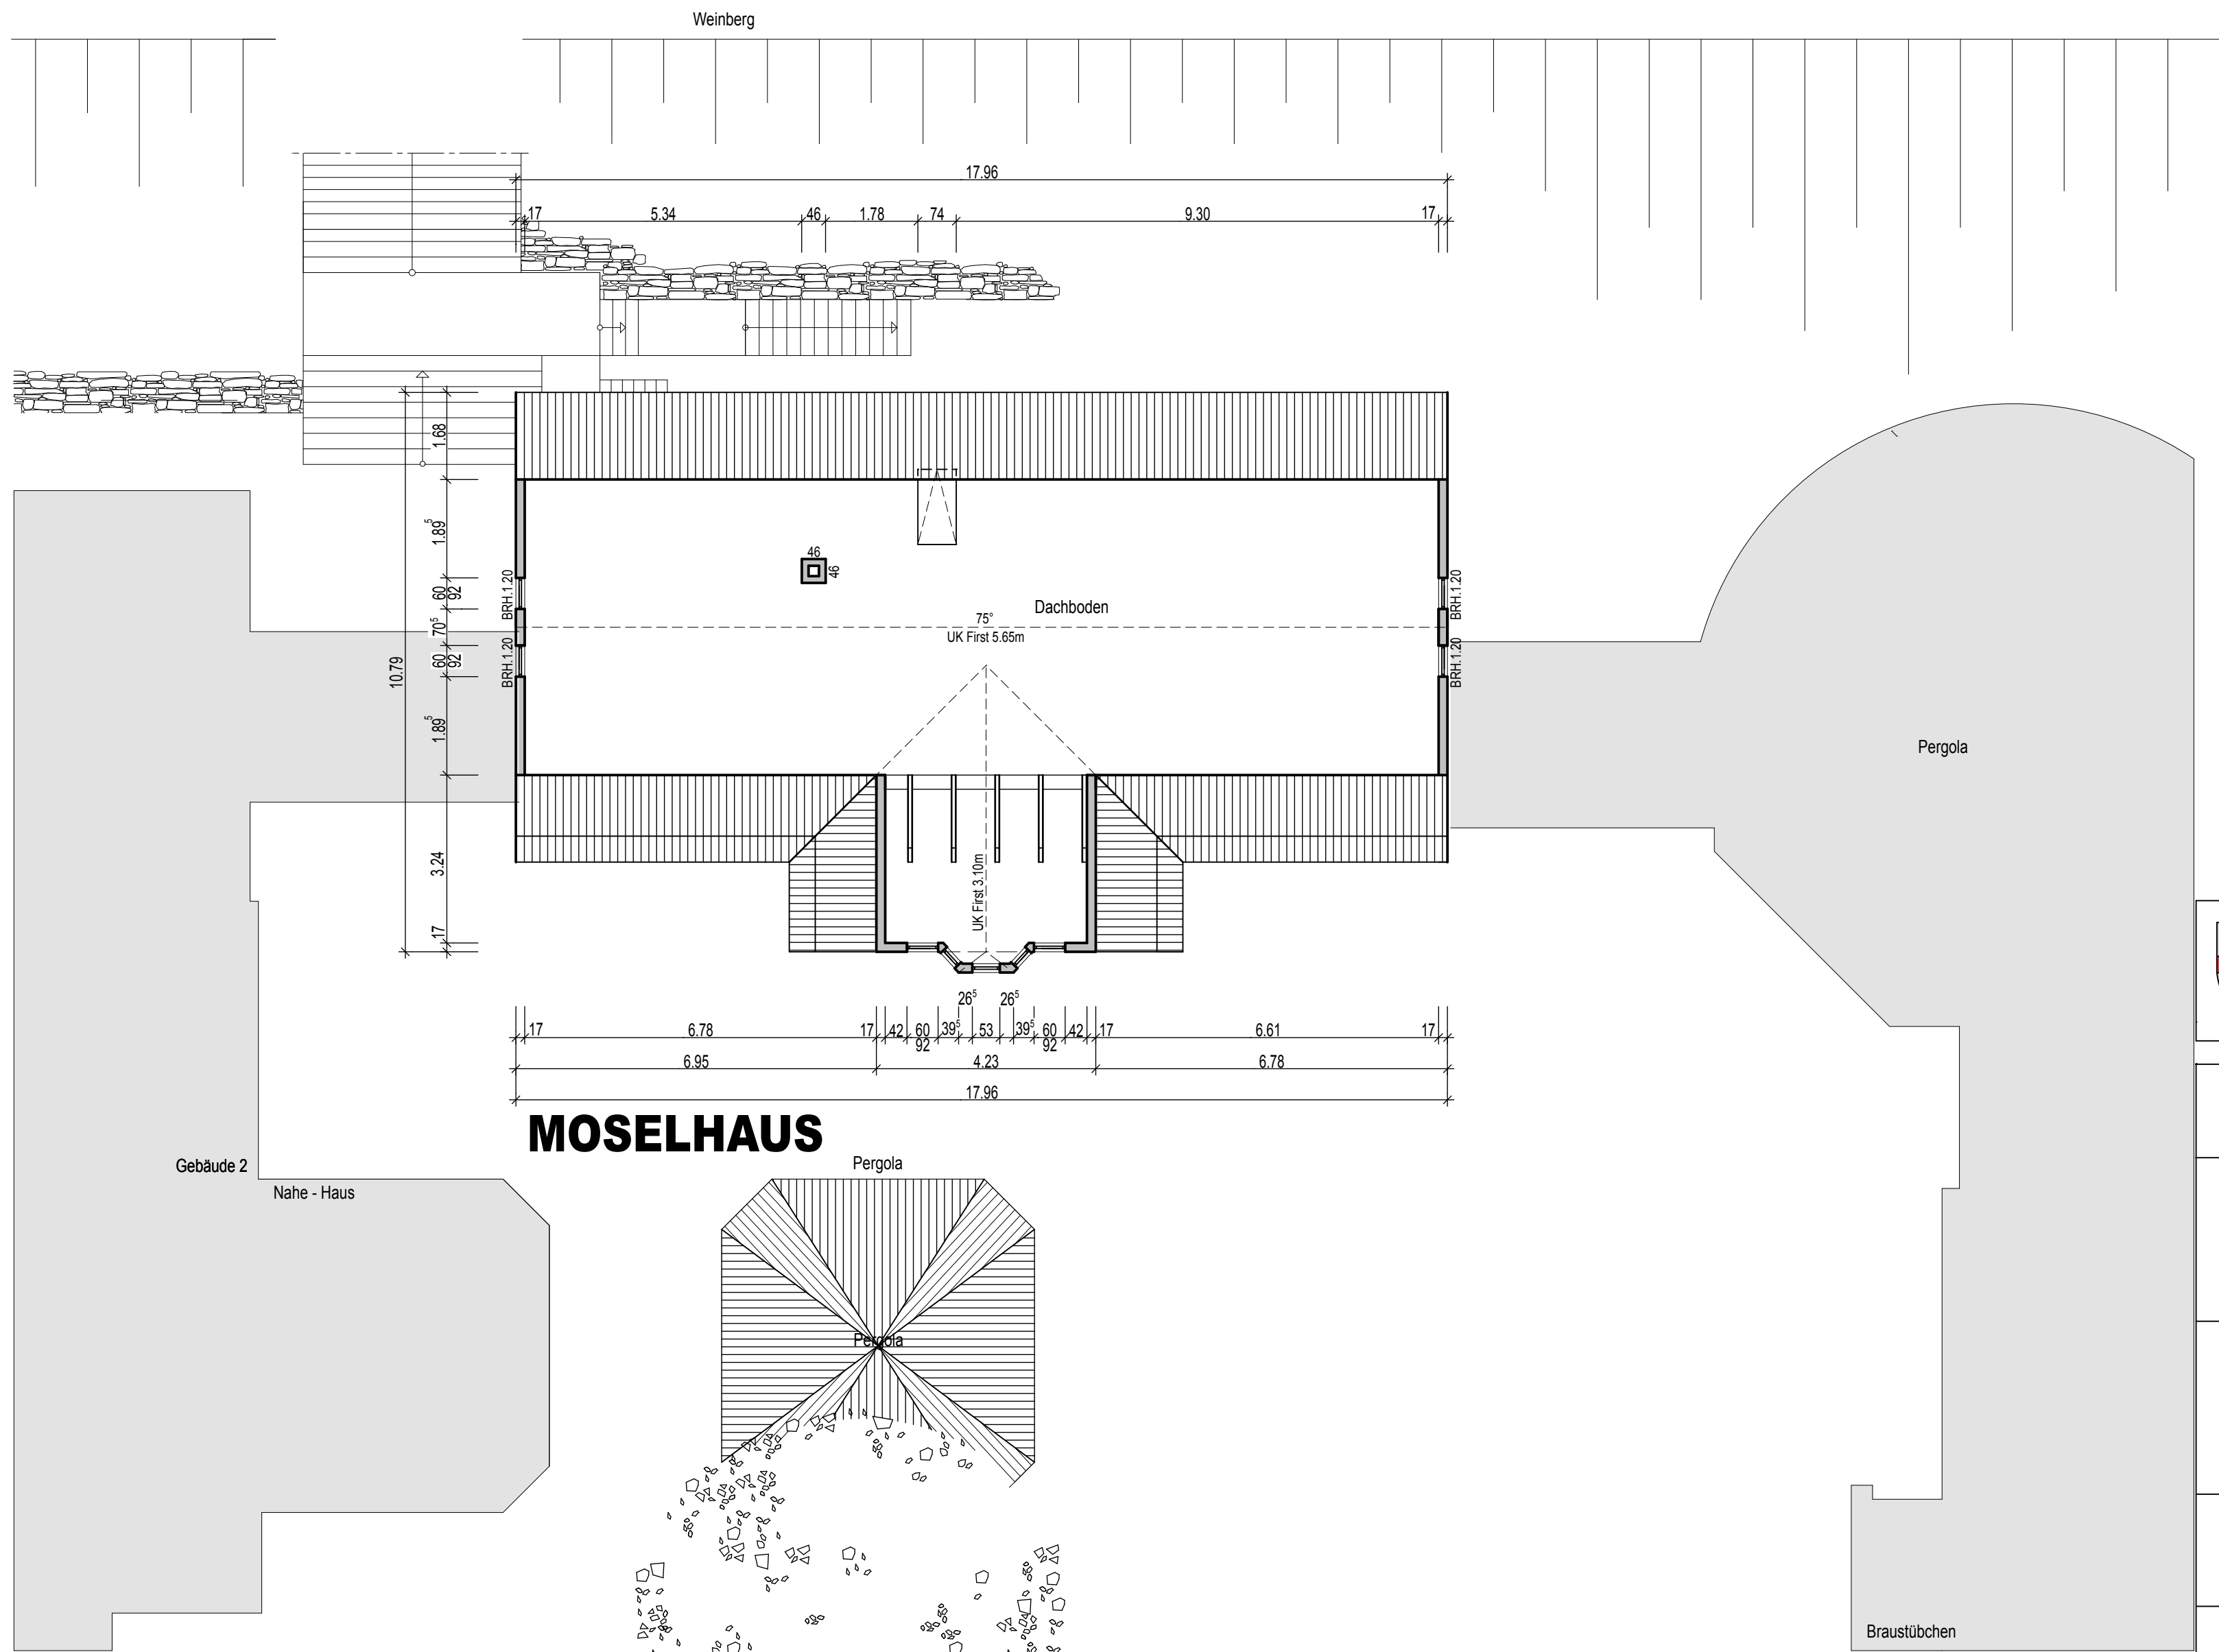

KOBLENZ - Magnet am Deutschen Eck:
Die Stadt zum Bleiben.

www.koblenz.de

HOCHBAUAMT

PROJEKT :
**WEINDORF
MOSELHAUS**

BLATTINHALT :
**GRUNDRISS DG
STAND AUGUST 2006**

M.1:100

GEZEICHNET	SACHBEARBEITER	GEÄNDERT	BLATT-NR. 8
------------	----------------	----------	----------------

BAUHERRENDIENSTSTELLE Amt 83 / Koblenz Touristik	HAUSHALTSSTELLE
---	-----------------

FACHDEZERNENT KOBLENZ,	BAUDEZERNENT KOBLENZ,	HOCHBAUAMT KOBLENZ, 18.08.2006
---------------------------	--------------------------	-----------------------------------

OBERBÜRGERMEISTER	BEIGEORDNETER	AMTSLEITER
-------------------	---------------	------------