


SCHNITT A-A



SCHNITT B-B

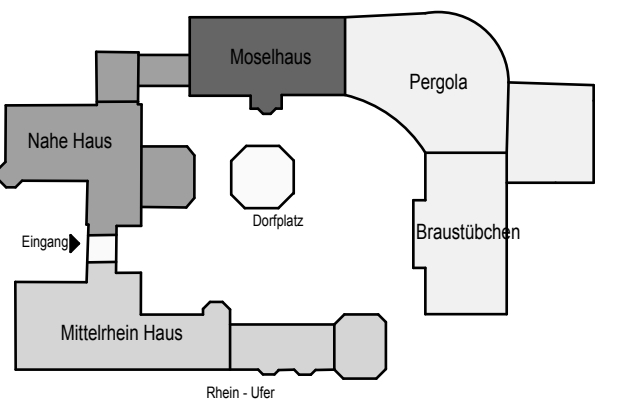

HOCHBAUAMT

PROJEKT :
WEINDORF

BLATTINHALT :
SCHNITT A-A ; B-B M.1:100
STAND AUGUST 2006

GEZEICHNET	SACHBEARBEITER	GEÄNDERT	BLATT-NR.
BAUHERRENDIENSTSTELLE Amt 83 / Koblenz Touristik	HAUSHALTSSTELLE 6.8400.820000.5		14
FACHDEZERNENT KOBLENZ,	BAUDEZERNENT KOBLENZ,	HOCHBAUAMT KOBLENZ, 28.08.2006	
OBERBÜRGERMEISTER	BEIGEORDNETER	AMTSLEITER	