


SCHNITT E-F DES FUSSGÄNGERTUNNELS IN DER HOHENZOLLERNSTRASSE - SCHENKENDORFPLATZ -

AUSGANG IN SCHENKENDORFSTRASSE
RICHTUNG RHEIN

E

F

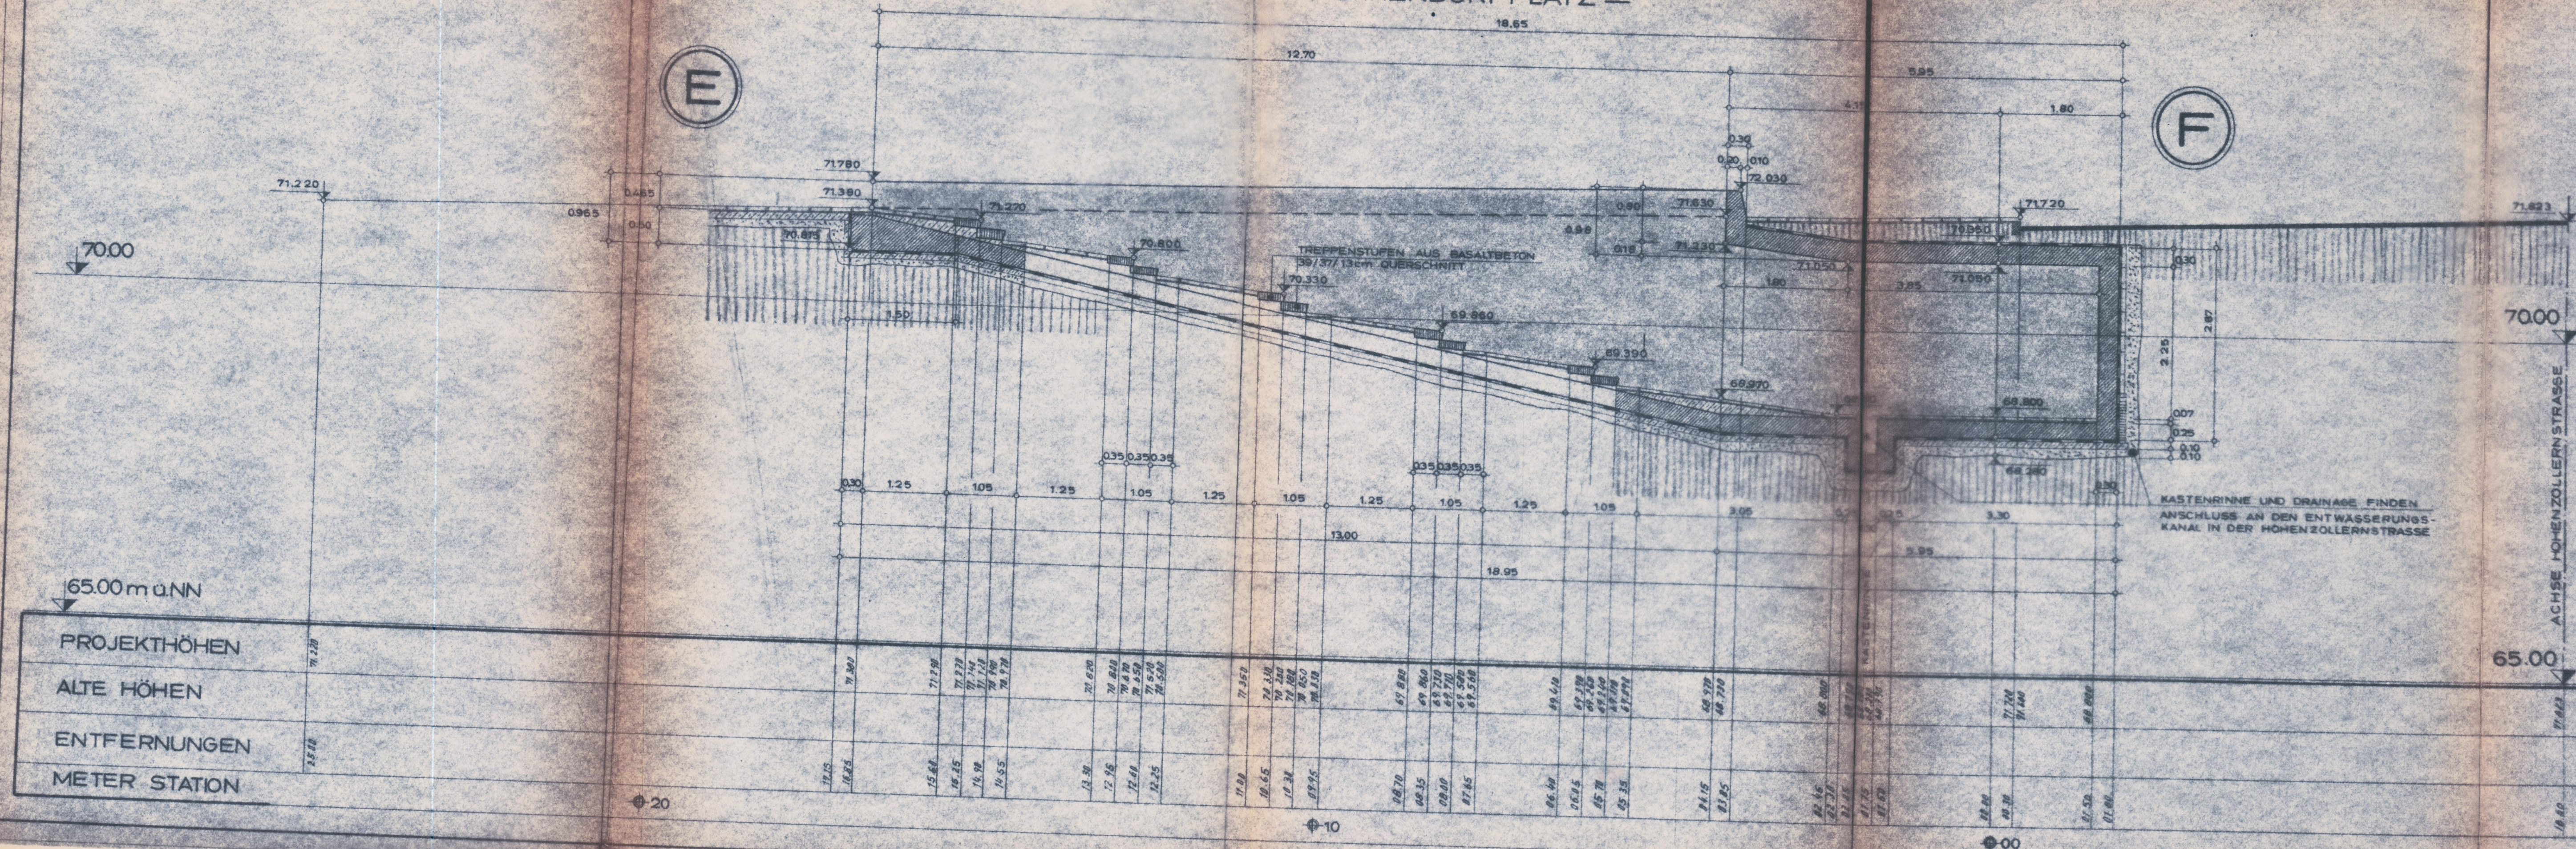

- ANMERKUNGEN:**
1. ALLE MASSE UND HÖHENANGABEN SIND VOM UNTERNEHMER ZU PRÜFEN
 2. DIE END-UND AUSTRITTSSTÄNDIGKEITEN SIND VOR DER BAUAUSFÜHRUNG IM BEISEIN DER BAULEITUNG ANZUTRAGEN. GEGEBENFALLS IST DIE ENDHÖHE ZU SENKEN.
 3. IN DEN BRÜSTUNGSMauern DER RAMPENAUSGÄNGE SIND AUSSPARUNGEN FÜR DIE GELÄNDERPFÖSTEN NACH ANGABE DER BAULEITUNG VORZUSEHEN.
 4. IN DEN DECKEN UND WÄNDEN DER FERTIGTEILRÖHREN UND DER ORTBETONTEILE DES TUNNELS SIND AUSSPARUNGEN FÜR DIE KABEL UND LEUCHTKÖRPER NACH ANGABEN DES MASCHINENAMTES DER STADT KOBLENZ VORZUSEHEN.
 5. FÜR DIE AUSFÜHRUNG DER LEISTUNGEN UND DIE HERSTELLUNG DER WERKSTÜCKE IST DAS LEISTUNGSVERZEICHNIS ZU BEACHTEN.

AUSFÜHRUNGSPLAN

ÜBERHOLT LT.BESPRECHUNGSGEBNIS V.6.9.1969
BEI DEM TIEFBAUAMT DER STADT KOBLENZ

STADTVERWALTUNG KOBLENZ TIEFBAUAMT	
PROJEKT: AUSBAU DER HOHENZOLLERNSTRASSE II. BAUABSCHNITT	ZEICHNUNGS-NR: 02-11/42 MASSSTAB 1:50
PLANBEZEICHNUNG: SCHNITT E-F DES FUSSGÄNGERTUNNELS IN DER HOHENZOLLERNSTRASSE - SCHENKENDORFPLATZ -	
BAUVERWALTUNG: KOBLENZ 19... TIEFBAUAMT	ABT. BEARBEITET GEZEICHNET GEPRÜFT
BÜRGERMEISTER: ENTWURF:	GEPRÜFT:
Augustinus Leyendecker Ingenieur-Büro 54 Koblenz/Rhein Hohenzollernstr. 11 - Tel. 223.40	
KOBLENZ DEN... GEZEICHNET:	