


SCHNITT I-K DES FUSSGÄNGERTUNNELS IN DER HOHENZOLLERNSTRASSE **- SCHENKENDORFPLATZ -**

GESAMTQUERSCHNITT DER SCHENKENDORFSTRASSE

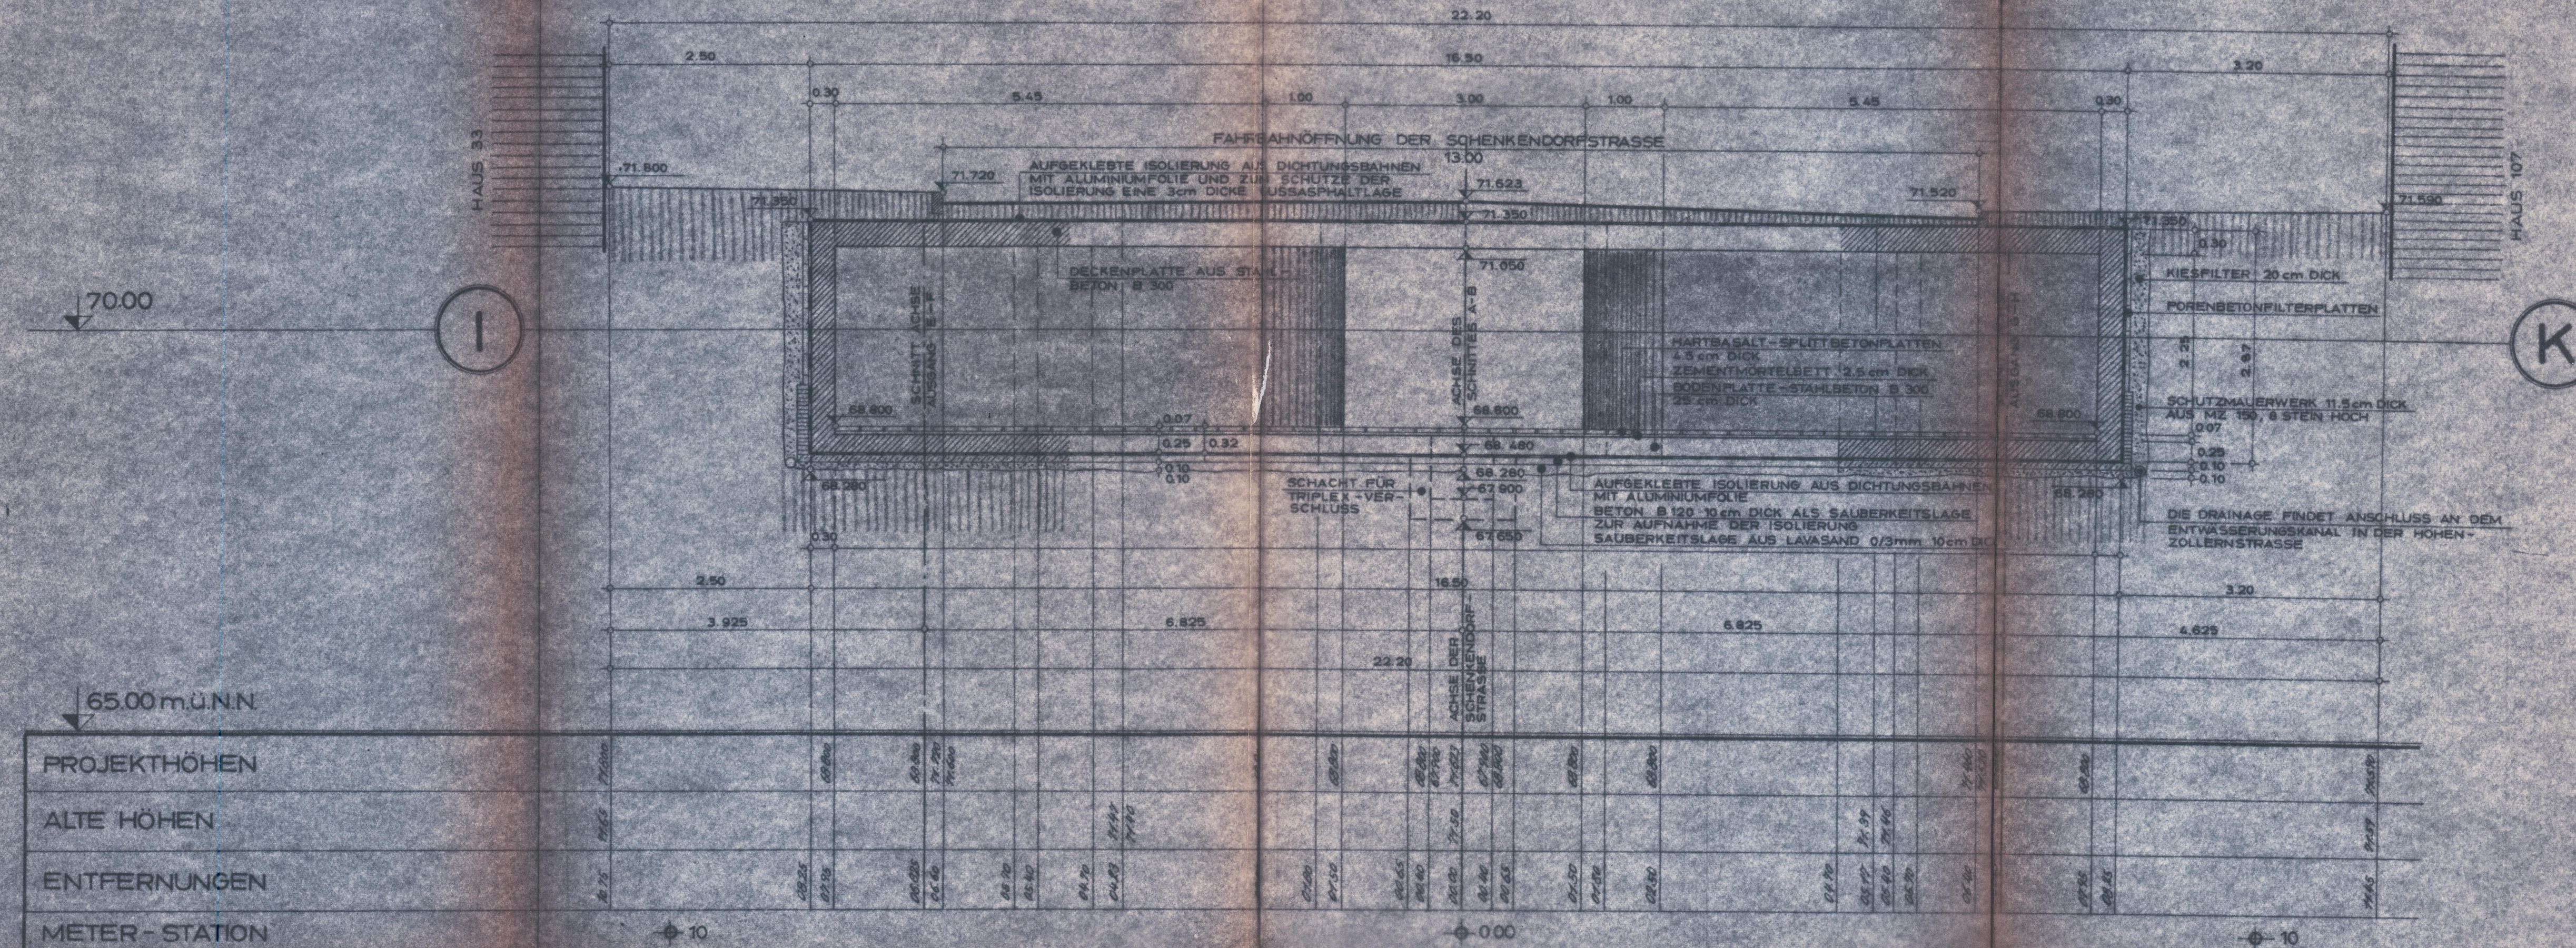

ANMERKUNGEN:

1. ALLE MASSE UND HÖHENANGABEN SIND VOM UNTERNEHMER ZU PRÜFEN.
2. DIE END- UND AUSTRITTSSTÖHEN DER GEHRAMPEN SIND VOR DER BAUAUSFÜHRUNG IM BEISEIN DER BAULEITUNG ANZUTRAGEN. GEBEENENFALLS IST DIE ENDHÖHE ZU SENKEN.
3. IN DEN BRÜSTUNGSMAUERN DER RAMPENAUSGÄNGE SIND AUSSPARUNGEN FÜR DIE GELÄNDERPFÖSTEN NACH ANGABE DER BAULEITUNG VORZUSEHEN.
4. IN DEN DECKEN UND WÄNDEN DER FERTIGTEILRÖHREN UND DER ORTBETONTEILE DES TUNNELS SIND AUSSPARUNGEN FÜR DIE KABEL UND LEUCHTKÖRPER NACH ANGABEN DES MASCHINENAMTES DER STADT KOBLENZ VORZUSEHEN.
5. FÜR DIE AUSFÜHRUNG DER LEISTUNGEN UND DIE HERSTELLUNG DER WERKTEILE IST DAS LEISTUNGSVERZEICHNIS ZU BEACHTEN.

AUSFÜHRUNGSPLAN

ÜBERHOLT LT.BESPRECHUNGSEERGEBNIS V.8.8.1969
 BEI DEM TIEFBAUAMT DER STADT KOBLENZ

STADTVERWALTUNG KOBLENZ	
TIEFBAUAMT	
PROJEKT: AUSBAU DER HOHENZOLLERNSTRASSE III BAUABSCHNITT	ZEICHNUNGS-NR: 02-11/44 MASSTAB: 1:50
PLANBEZEICHNUNG: SCHNITT I-K DES FUSSGÄNGERTUNNELS IN DER HOHENZOLLERNSTRASSE - SCHENKENDORFPLATZ -	
KOBLENZ, 19.....	ABT:
BAUVERWALTUNG	TIEFBAUAMT
BÜRGERMEISTER:	BEARBEITET:
	GEZEICHNET:
	GEPRÜFT:
BEARBEITET:	
KOBLENZ, DEN 28.8.1969	
GEZEICHNET:	
Augustinus Leyendecker Ingenieur B.010 54 Koblenz/Rhein Hohenzollern, 11 - Tel. 22540	