



SCHNITT C-C, M 1:200

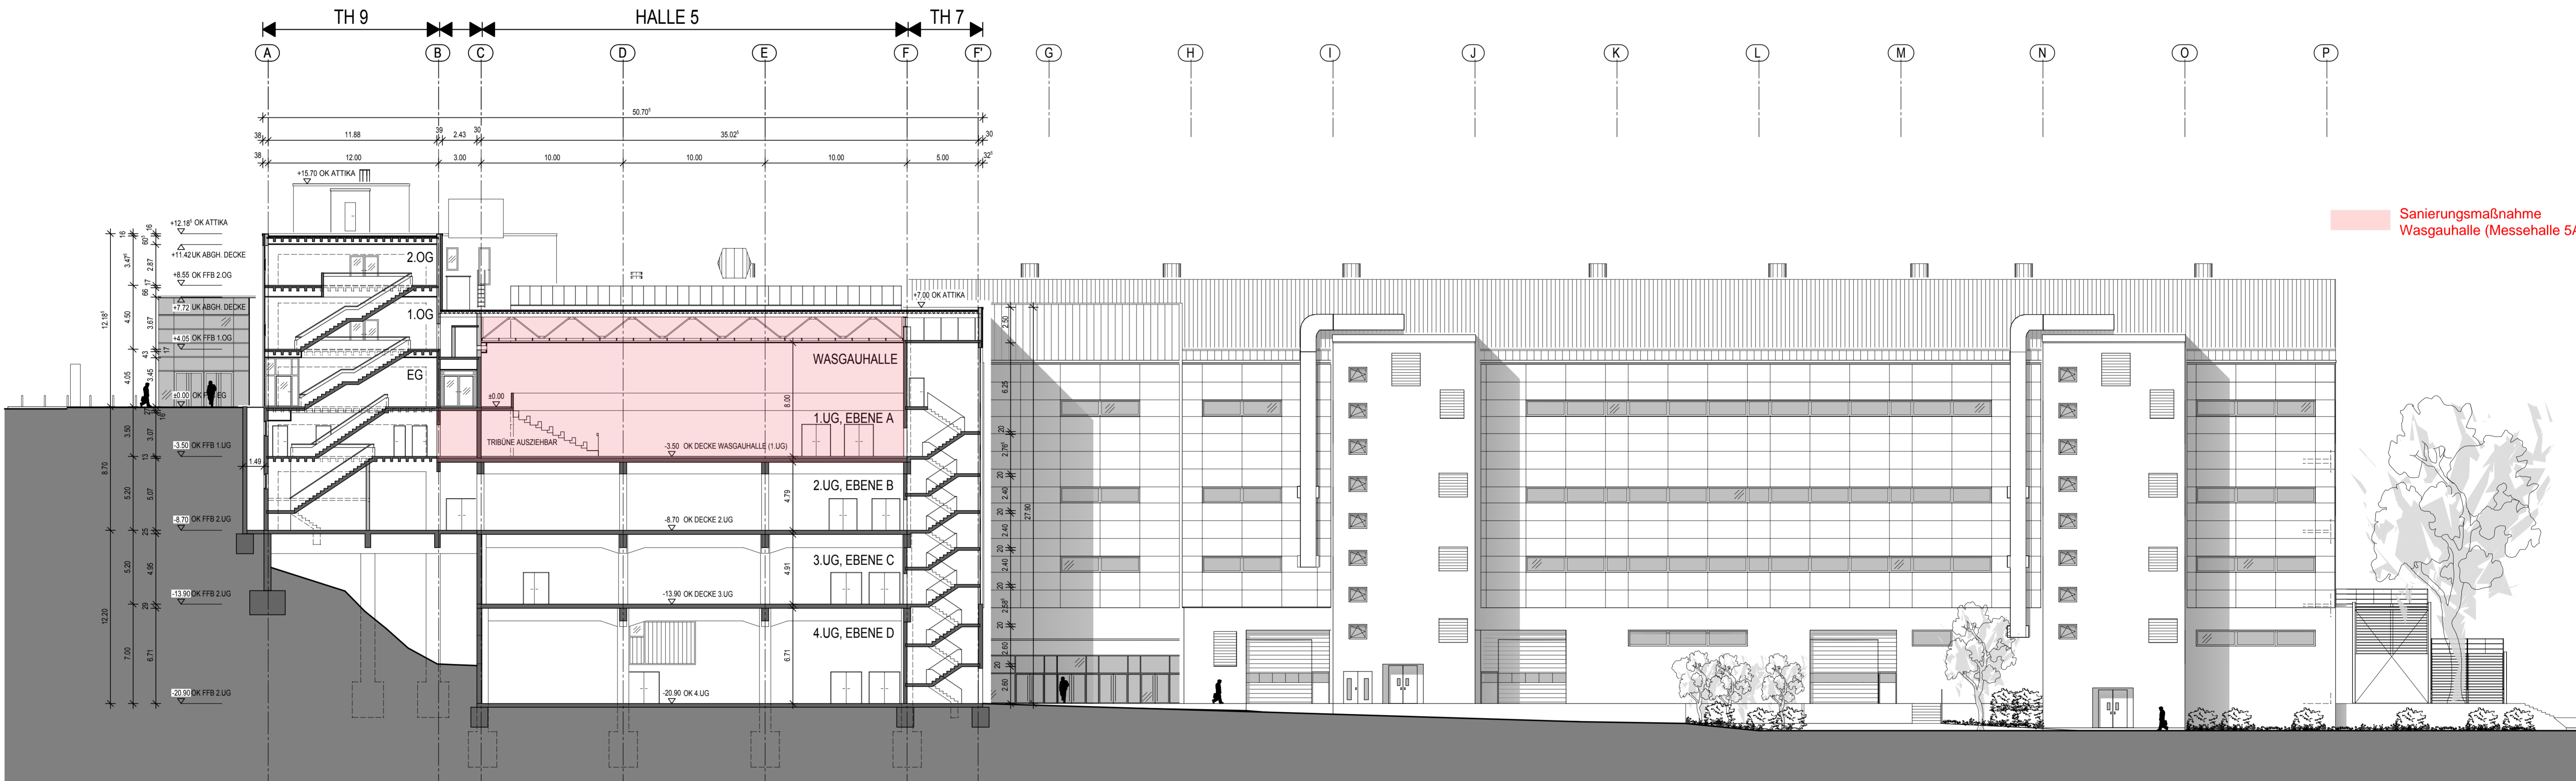

SCHNITT B-B, M 1:200

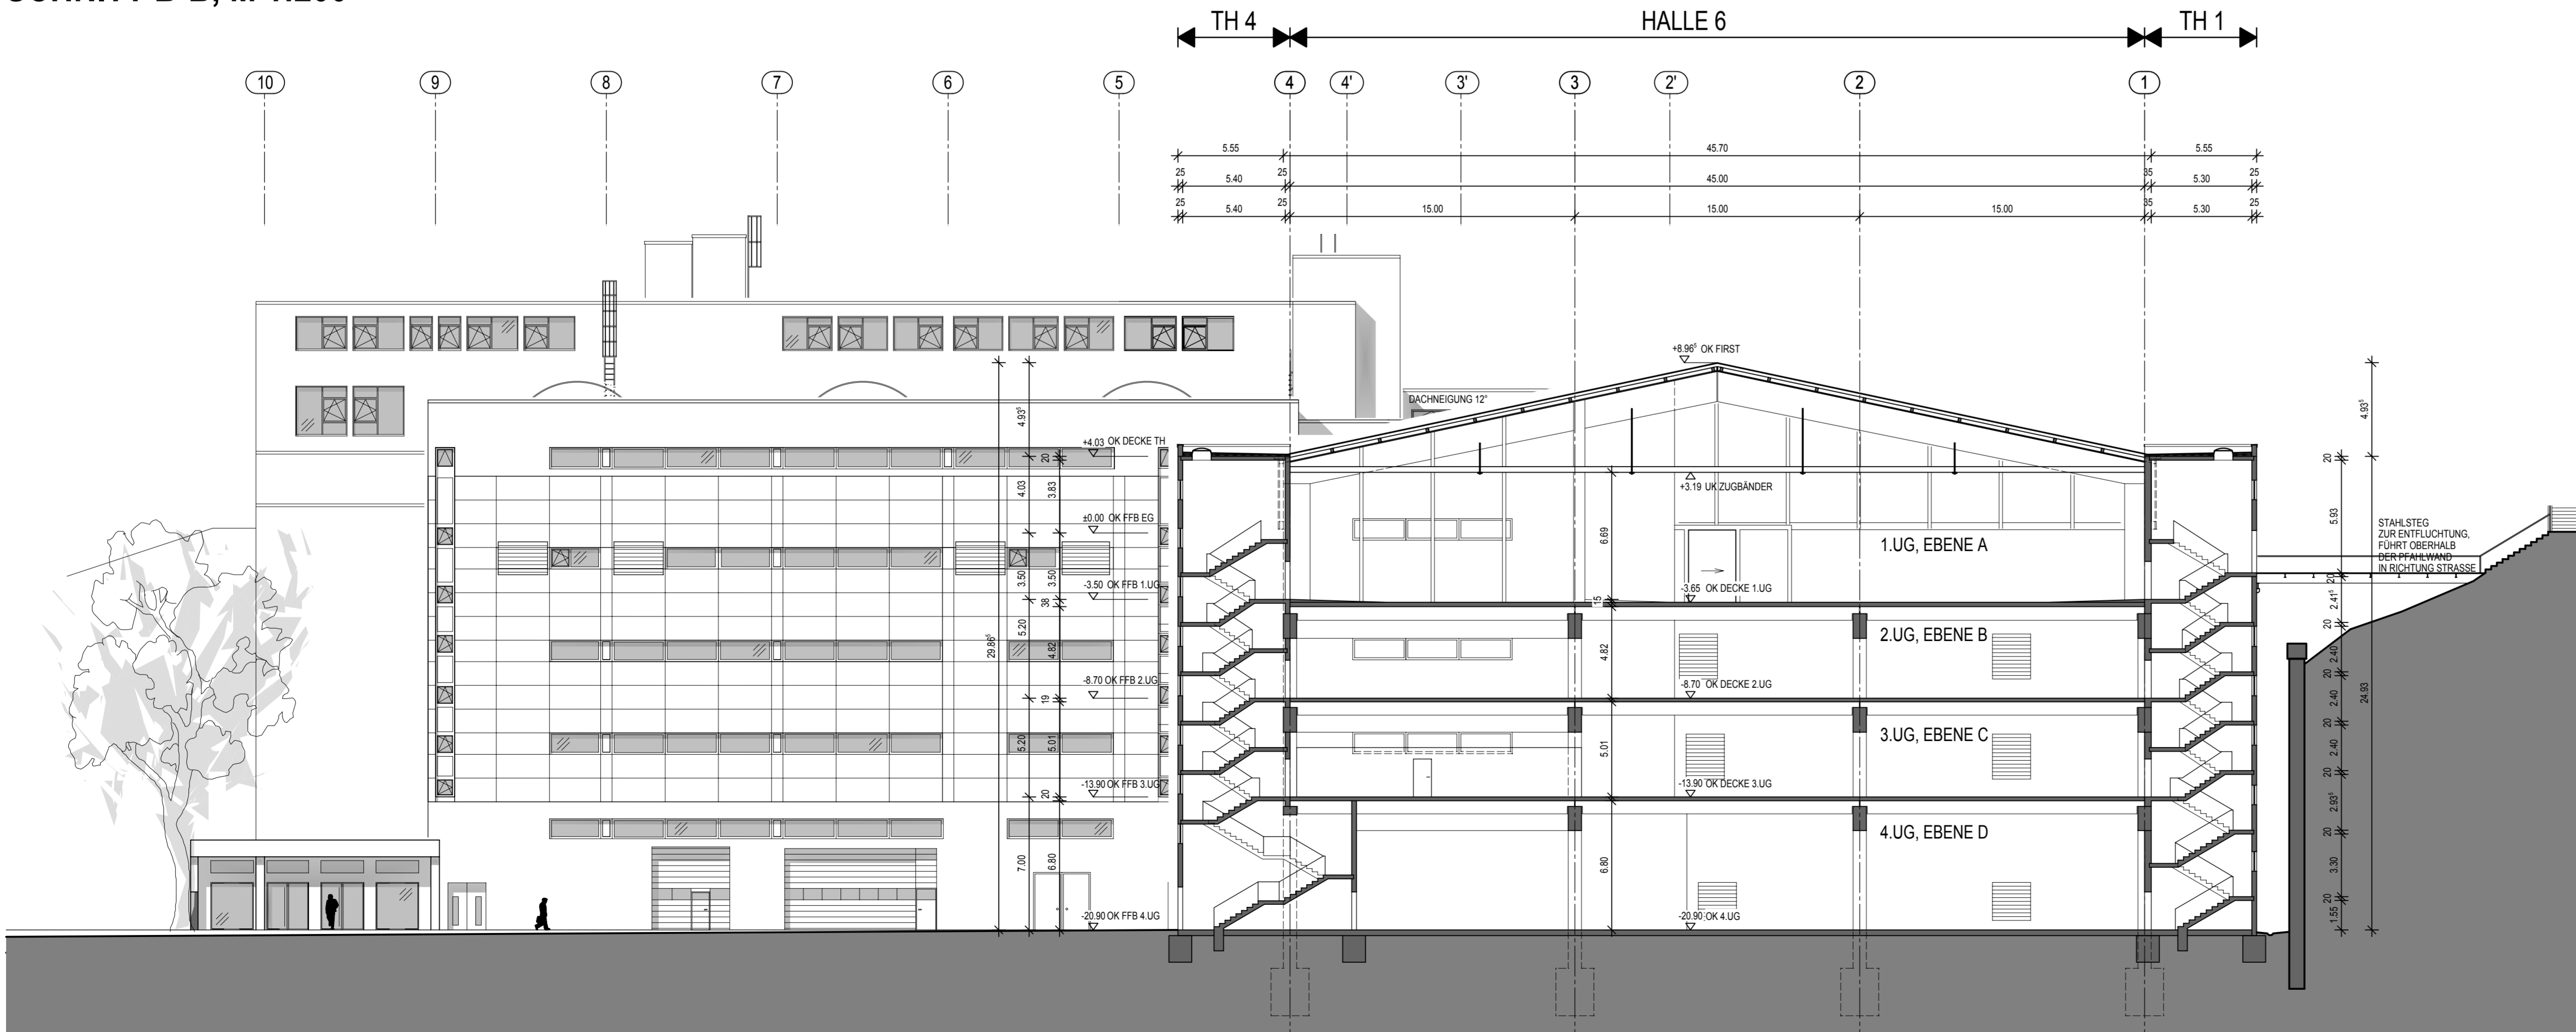

SCHNITT A-A, M 1:200

PROJEKTNUMMER / PROJEKT:				PLANNUMMER:	
3116 MESSE PIRMASENS				G 09	
BESTANDSPLAN					
SCHNITT A-A, B-B u. C-C					
STAND 27.01.2017					
± 0,00 = 382,45 üNN					
INDEX:		TAG:		GEZ:	
C					
B					
A					
BEARBEITET:		GEPRÜFT:		GEZEICHNET:	
JRM		JRM		JRM / DRG	
ERSTELLT AM:		27.01.2016		PLANGRÖSSE:	
				950 / 891	
<div><div><div>gup</div><div>german engineering</div></div><div>Generalplanung • Uderstadt u. Partner • Architekten u. Ingenieure</div></div> <div><div>Karlsruhe 10 67549 Worms Tel. +49-(0)6241-95805-0 Fax +49-(0)6241-95805-30 gup@uderstadt.de www.uderstadt.de</div><div>Gewerbe • Industrie • Logistik • Umwelt</div></div>					
BAUHERR :				PROJEKTNUMMER:	
STADT PIRMASENS RATHAUS AM EXERZIERPLATZ 66955 PIRMASENS				3116	
BAUVORHABEN :				PLANNUMMER:	
MESSE PIRMASENS ZEPPELINSTRASSE 11 66953 PIRMASENS				G 09	
SCHNITT A-A				M. 1:200	
SCHNITT B-B				M. 1:200	
SCHNITT C-C				M. 1:200	