




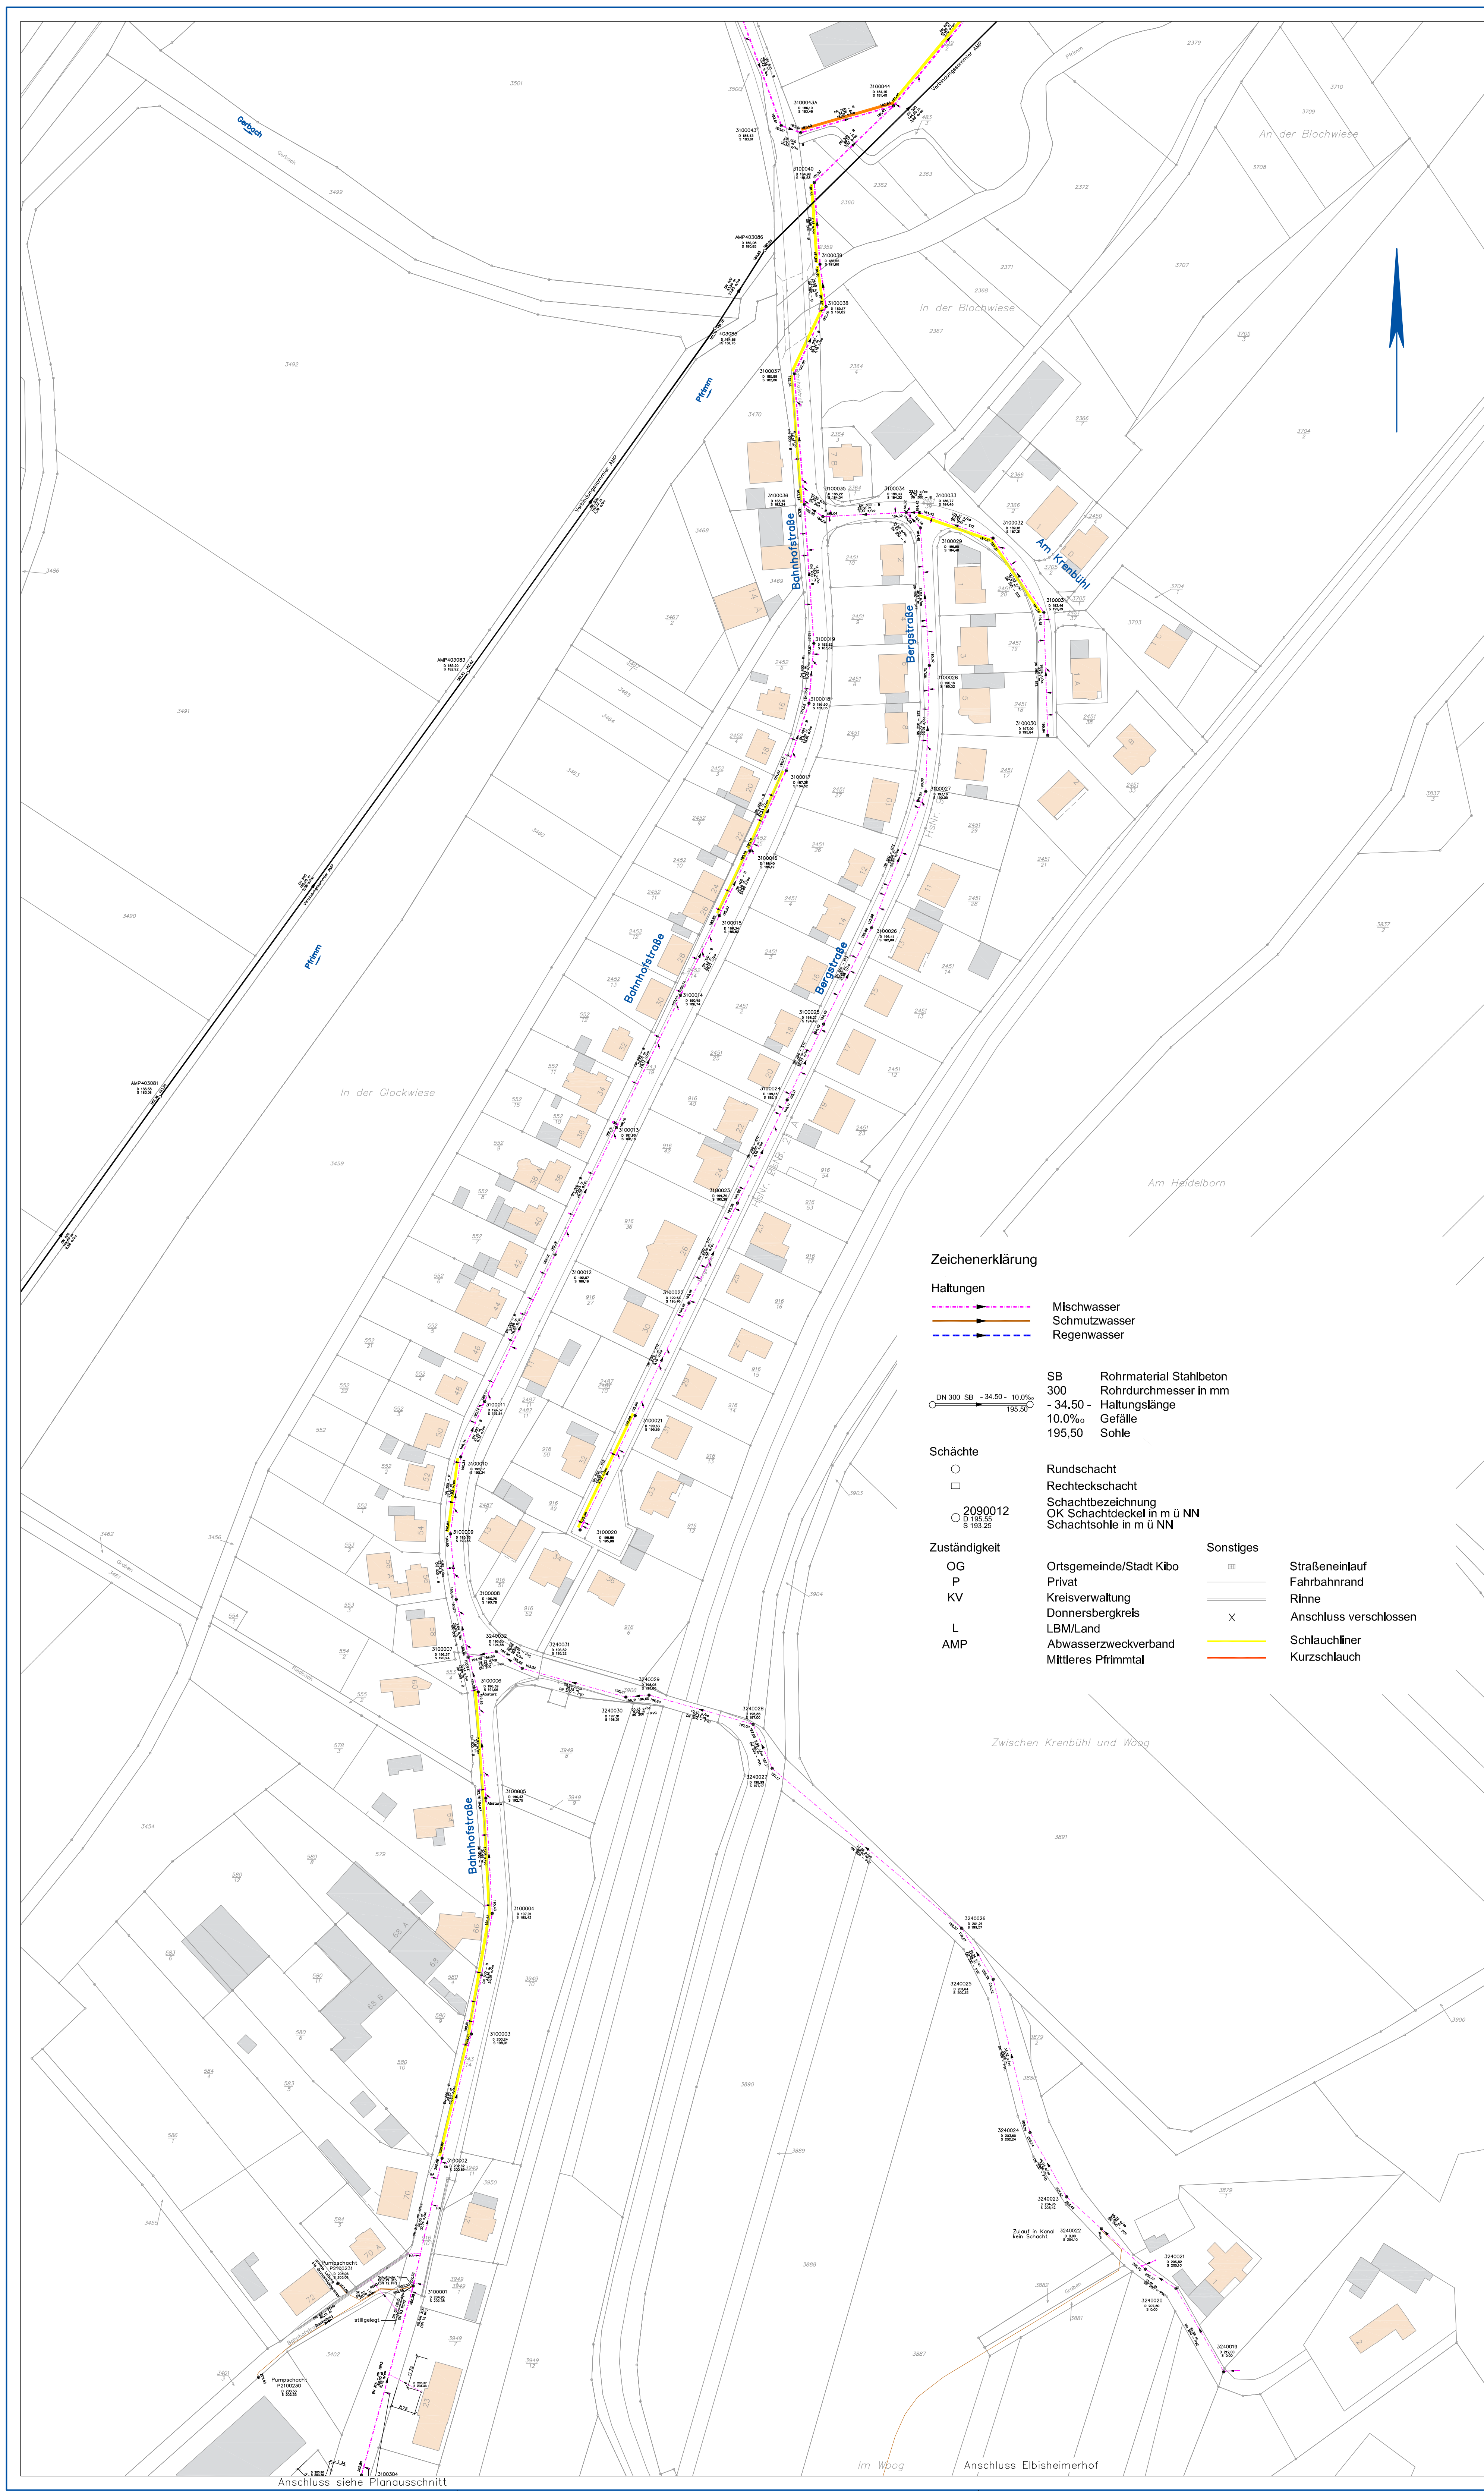

Zeichenerklärung		
Haltungen		
	Mischwasser	
	Schmutzwasser	
	Regenwasser	
SB		Rohrmaterial Stahlbeton
300		Rohrdurchmesser in mm
- 34,50 - 10,0%		Haltungslänge
10,0%		Gefälle
105,50		Sohle
Schächte		
	Rundschacht	
	Rechteckschacht	
2090012		Schachtbezeichnung
OK Schachdeckel in m ü NN		
Schachtschale in m ü NN		
Zuständigkeit		
OG	Ortsgemeinde/Stadt Kibo	
P	Privat	
KV	Kreisverwaltung	
AMP	Abwasserzweckverband	
Sonstiges		
	Straßeneinlauf	
	Fahrbahnrand	
	Rinne	
	Anschluss verschlossen	
	Schlauchlinier	
	Kurzschlauch	

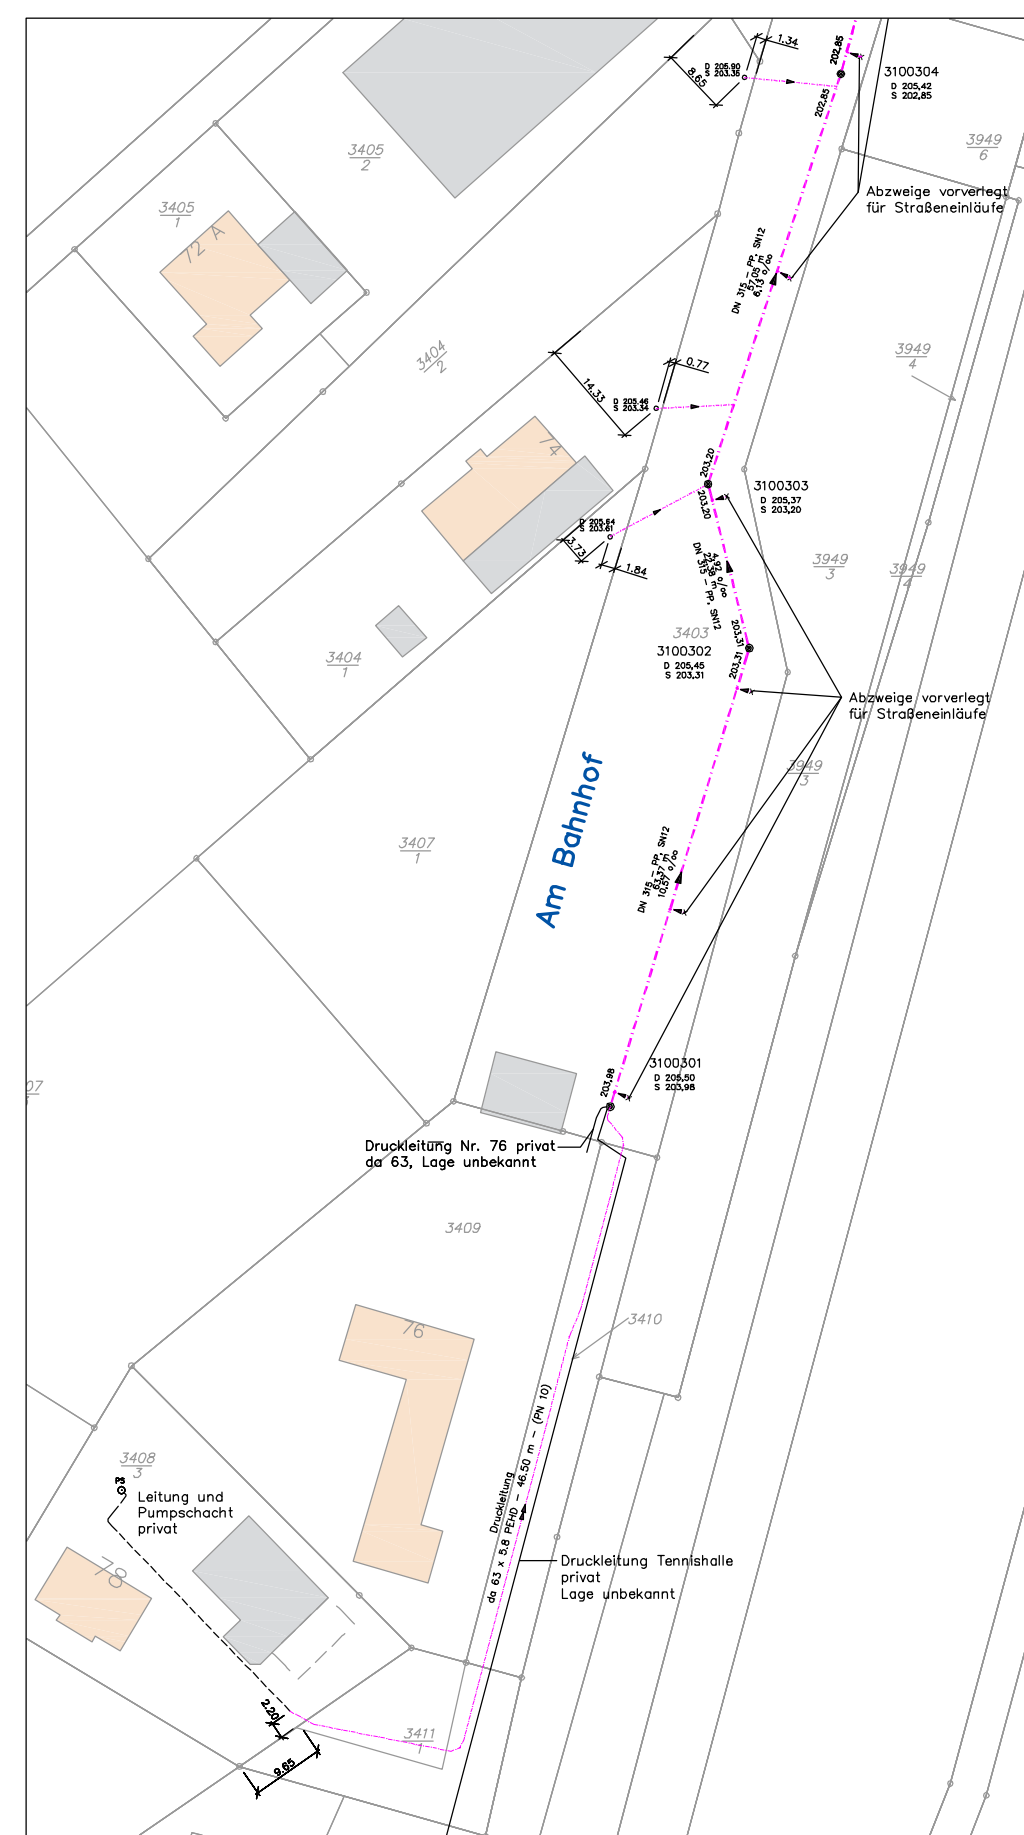

Anschluss Bahnhofstraße

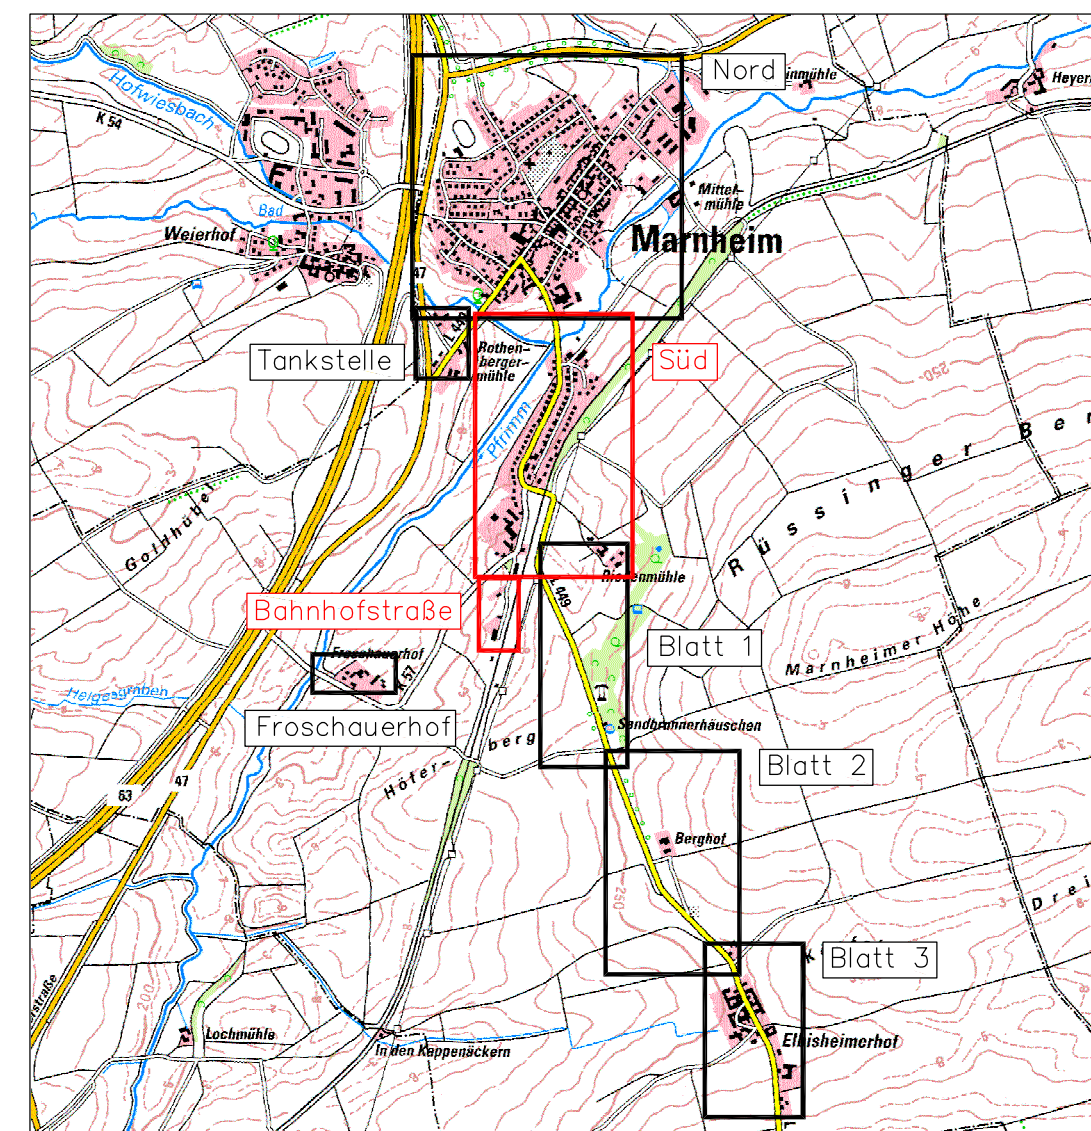

ÜBERSICHTSLAGEPLAN
M 1: 25 000

Alle Eintragungen im Bestandsplan sind unverbindlich!
Alle Höhen und die Lage der bestehenden Entwässerungsanlagen sind vor Ort zu prüfen.

Der Plan stellt den Bestand der Kanalisation nach Kanalart dar und ist keine Aussage über Zuständigkeit bzw. Eigentum der Kanalisation.

Ergänzung Zuständigkeiten	08/2023	HA/DY
Aktualisierung nach Kanalsanierung 2019	05/2021	HA
Aktualisierung	10/2020	HA
Umstellung Basis 8 auf Basis 9	11/2018	HA

Projektnr.: 2003-07-03	Anlage: 4	Blatt: 2
Projektbezeichnung:	BESTAND KANALISATION	
Darstellung:	LAGEPLAN MARNHEIM-SÜD	
Maßstab: 1:1000	Datum: 12/2008	Bearbeitet: DY
Auftraggeber:	Gezeichnet: HA	
Ernst-Kiefer-Strasse 9 67293 Kirchheimbolanden Telefon: 06352/705870 Telefax: 06352/705890		

Blattgröße: 0,740 x 0,891 = 0,659 m²