


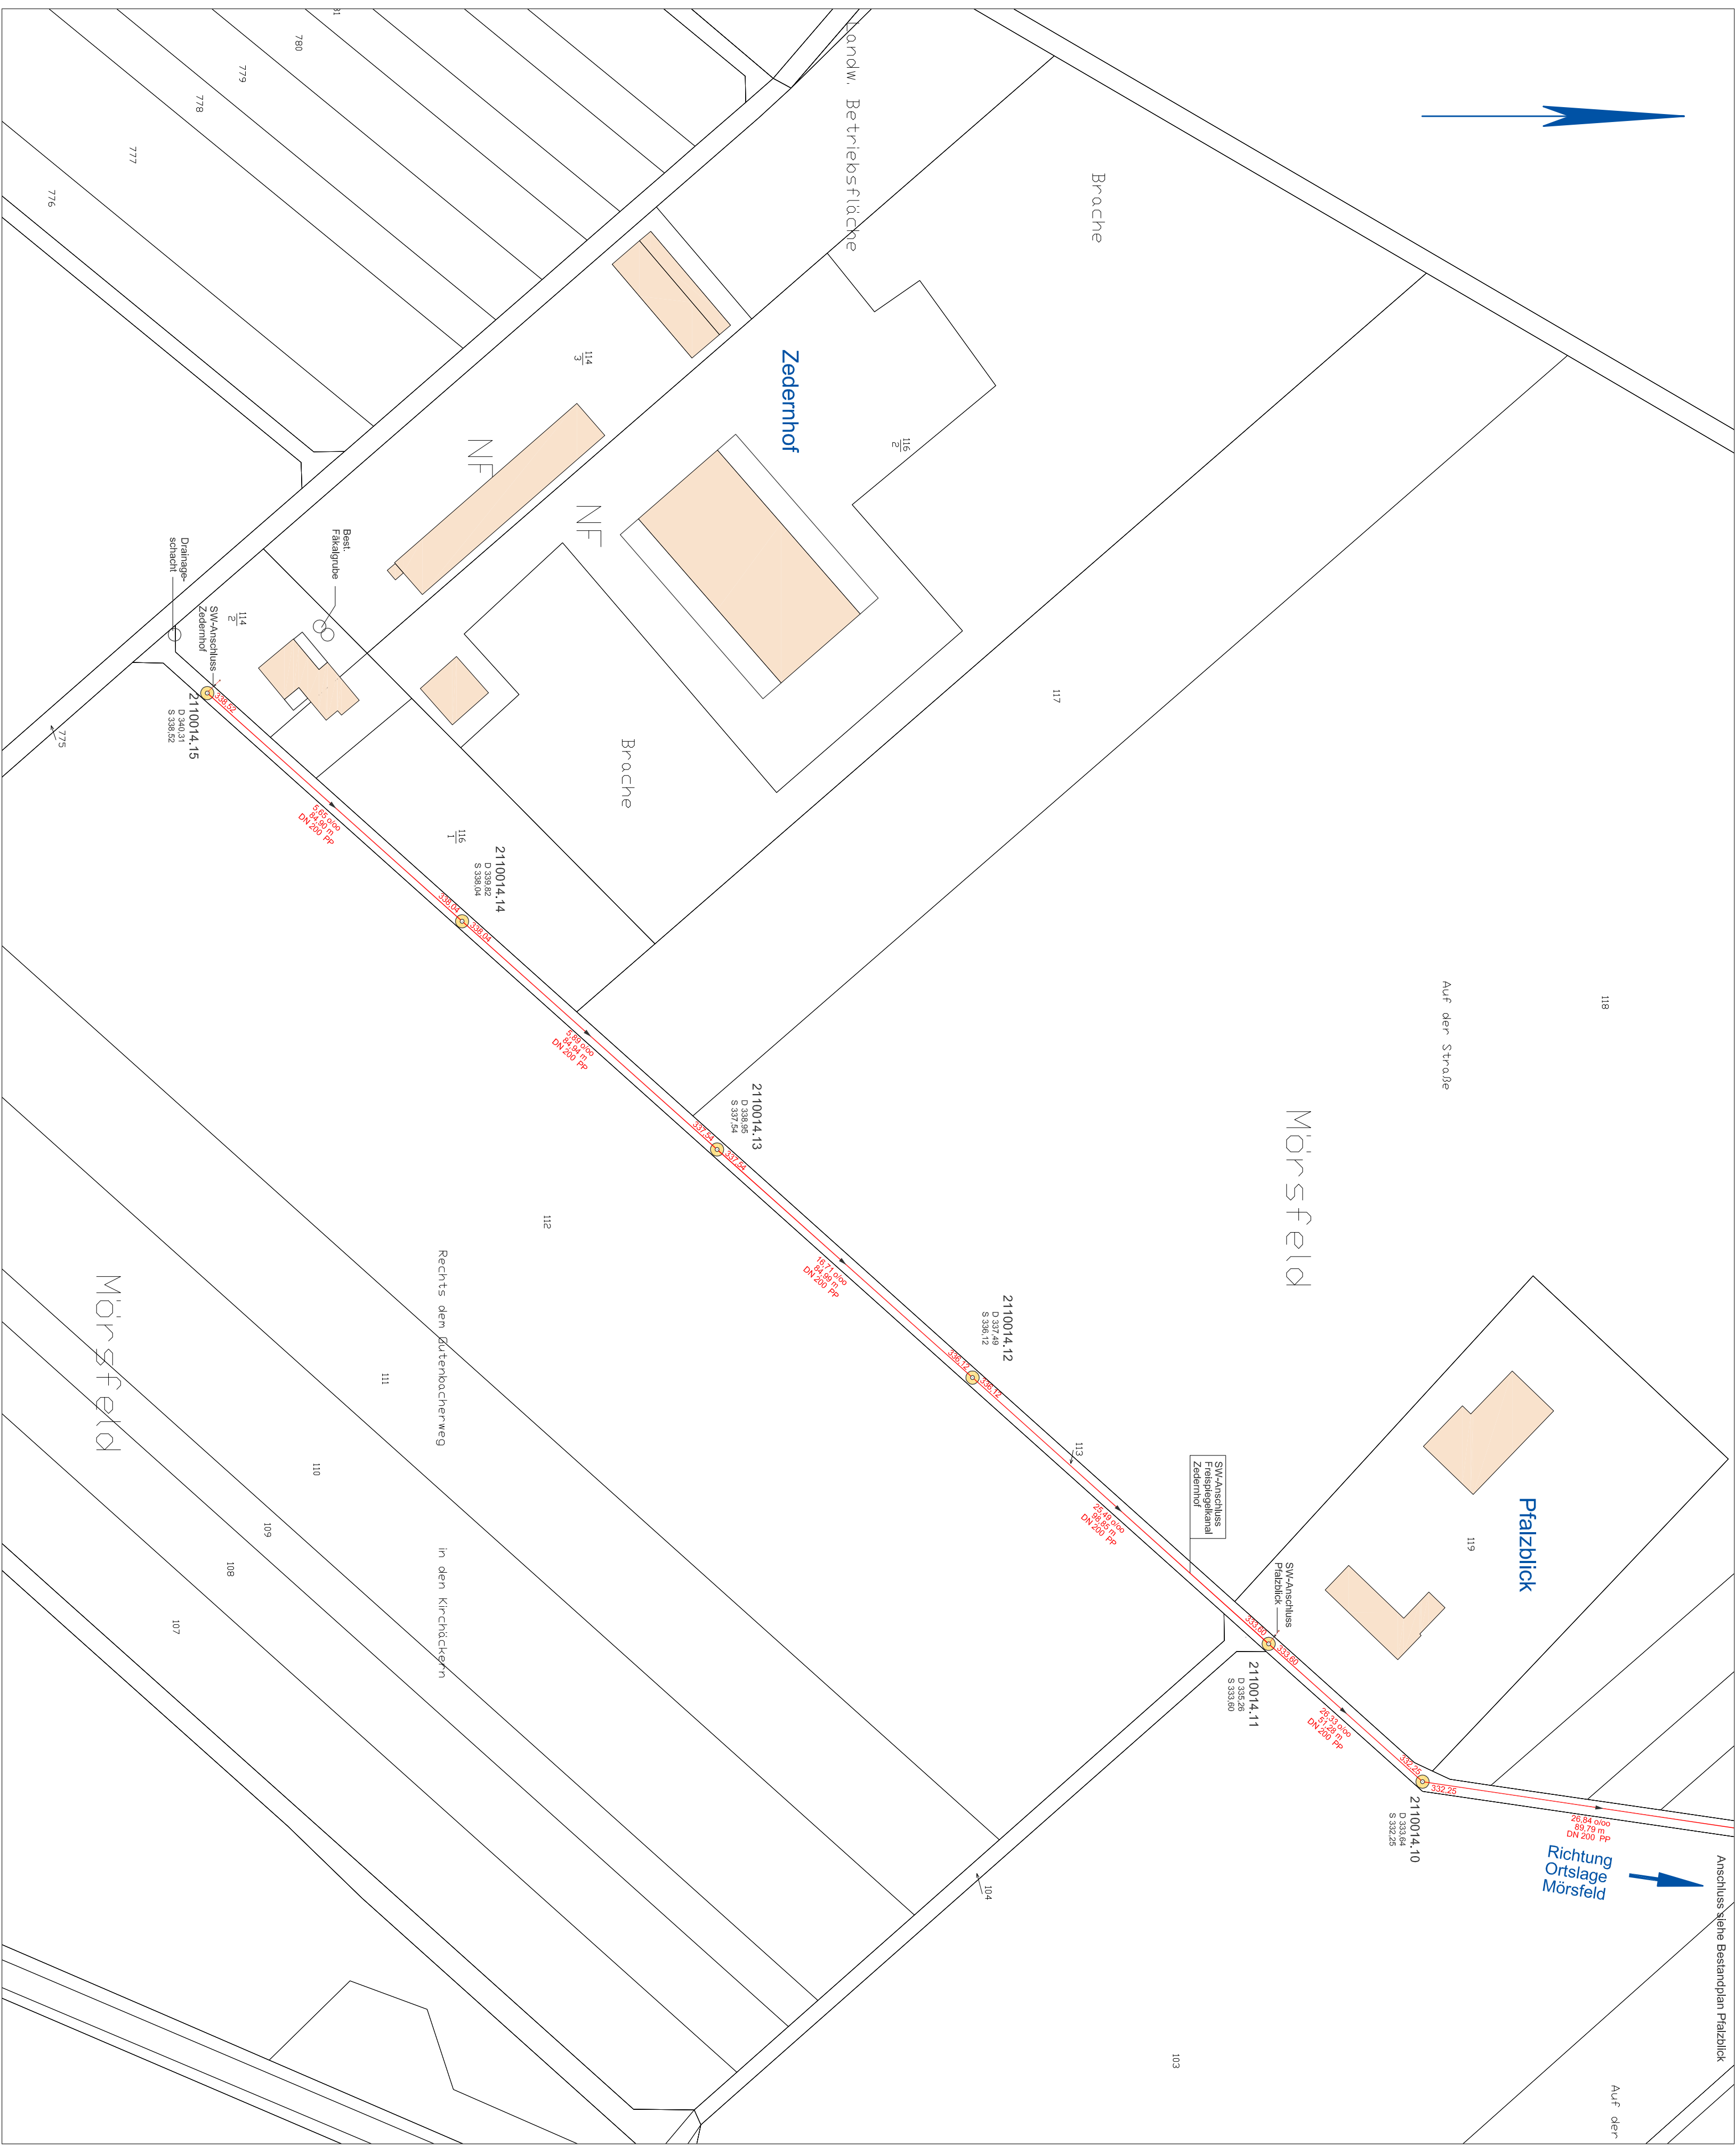

Zeichenerklärung

Halbungen

- Schmutzwasser Erneuerung
- Schmutzwasser Bestand
- Regenwasser Bestand
- Mischwasser Bestand
- PP Rohmaterial Polypropylen
- 200 Rohdurchmesser in mm
- 79.87 - Halblungslänge
- 10.0% Gefälle
- 292.29 Sohle

DN 200 PP - 79.87 - 99.28%  
20.00m

Schächte

- Rundschacht
- Schachtbezeichnung
- 2090012
- Schachtschleife in NN
- Schachtschleife in NN
- Schachtdeckelsicherung

Alle Eintragungen im Bestandsplan sind unverbindlich!  
Alle Höhen und die Lage der bestehenden Entwässerungsanlagen sind vor Ort zu prüfen.

BESTANDSPLAN

Projekt: 2010-12-15-02 | Anlage:

Blatt:

Projekt: KANALISATION MÖRSFELD  
bezeichnung: SW-ANSCHLUSS ZEDERNHOF

Darstellung:

LAGEPLAN

Maßstab: 1:1000  
Datum: 07/2015  
Gezeichnet: ZI  
Bearbeitet: TK/SE  
Auftraggeber: BREHM & CO. GMBH

Ernst-Kiefer-Strasse 9  
67292 Kirchheimbolanden  
Telefon: 06352/705860

