


Brehm & Co GmbH, I.D.E.A.L. – Kirchheimbolanden

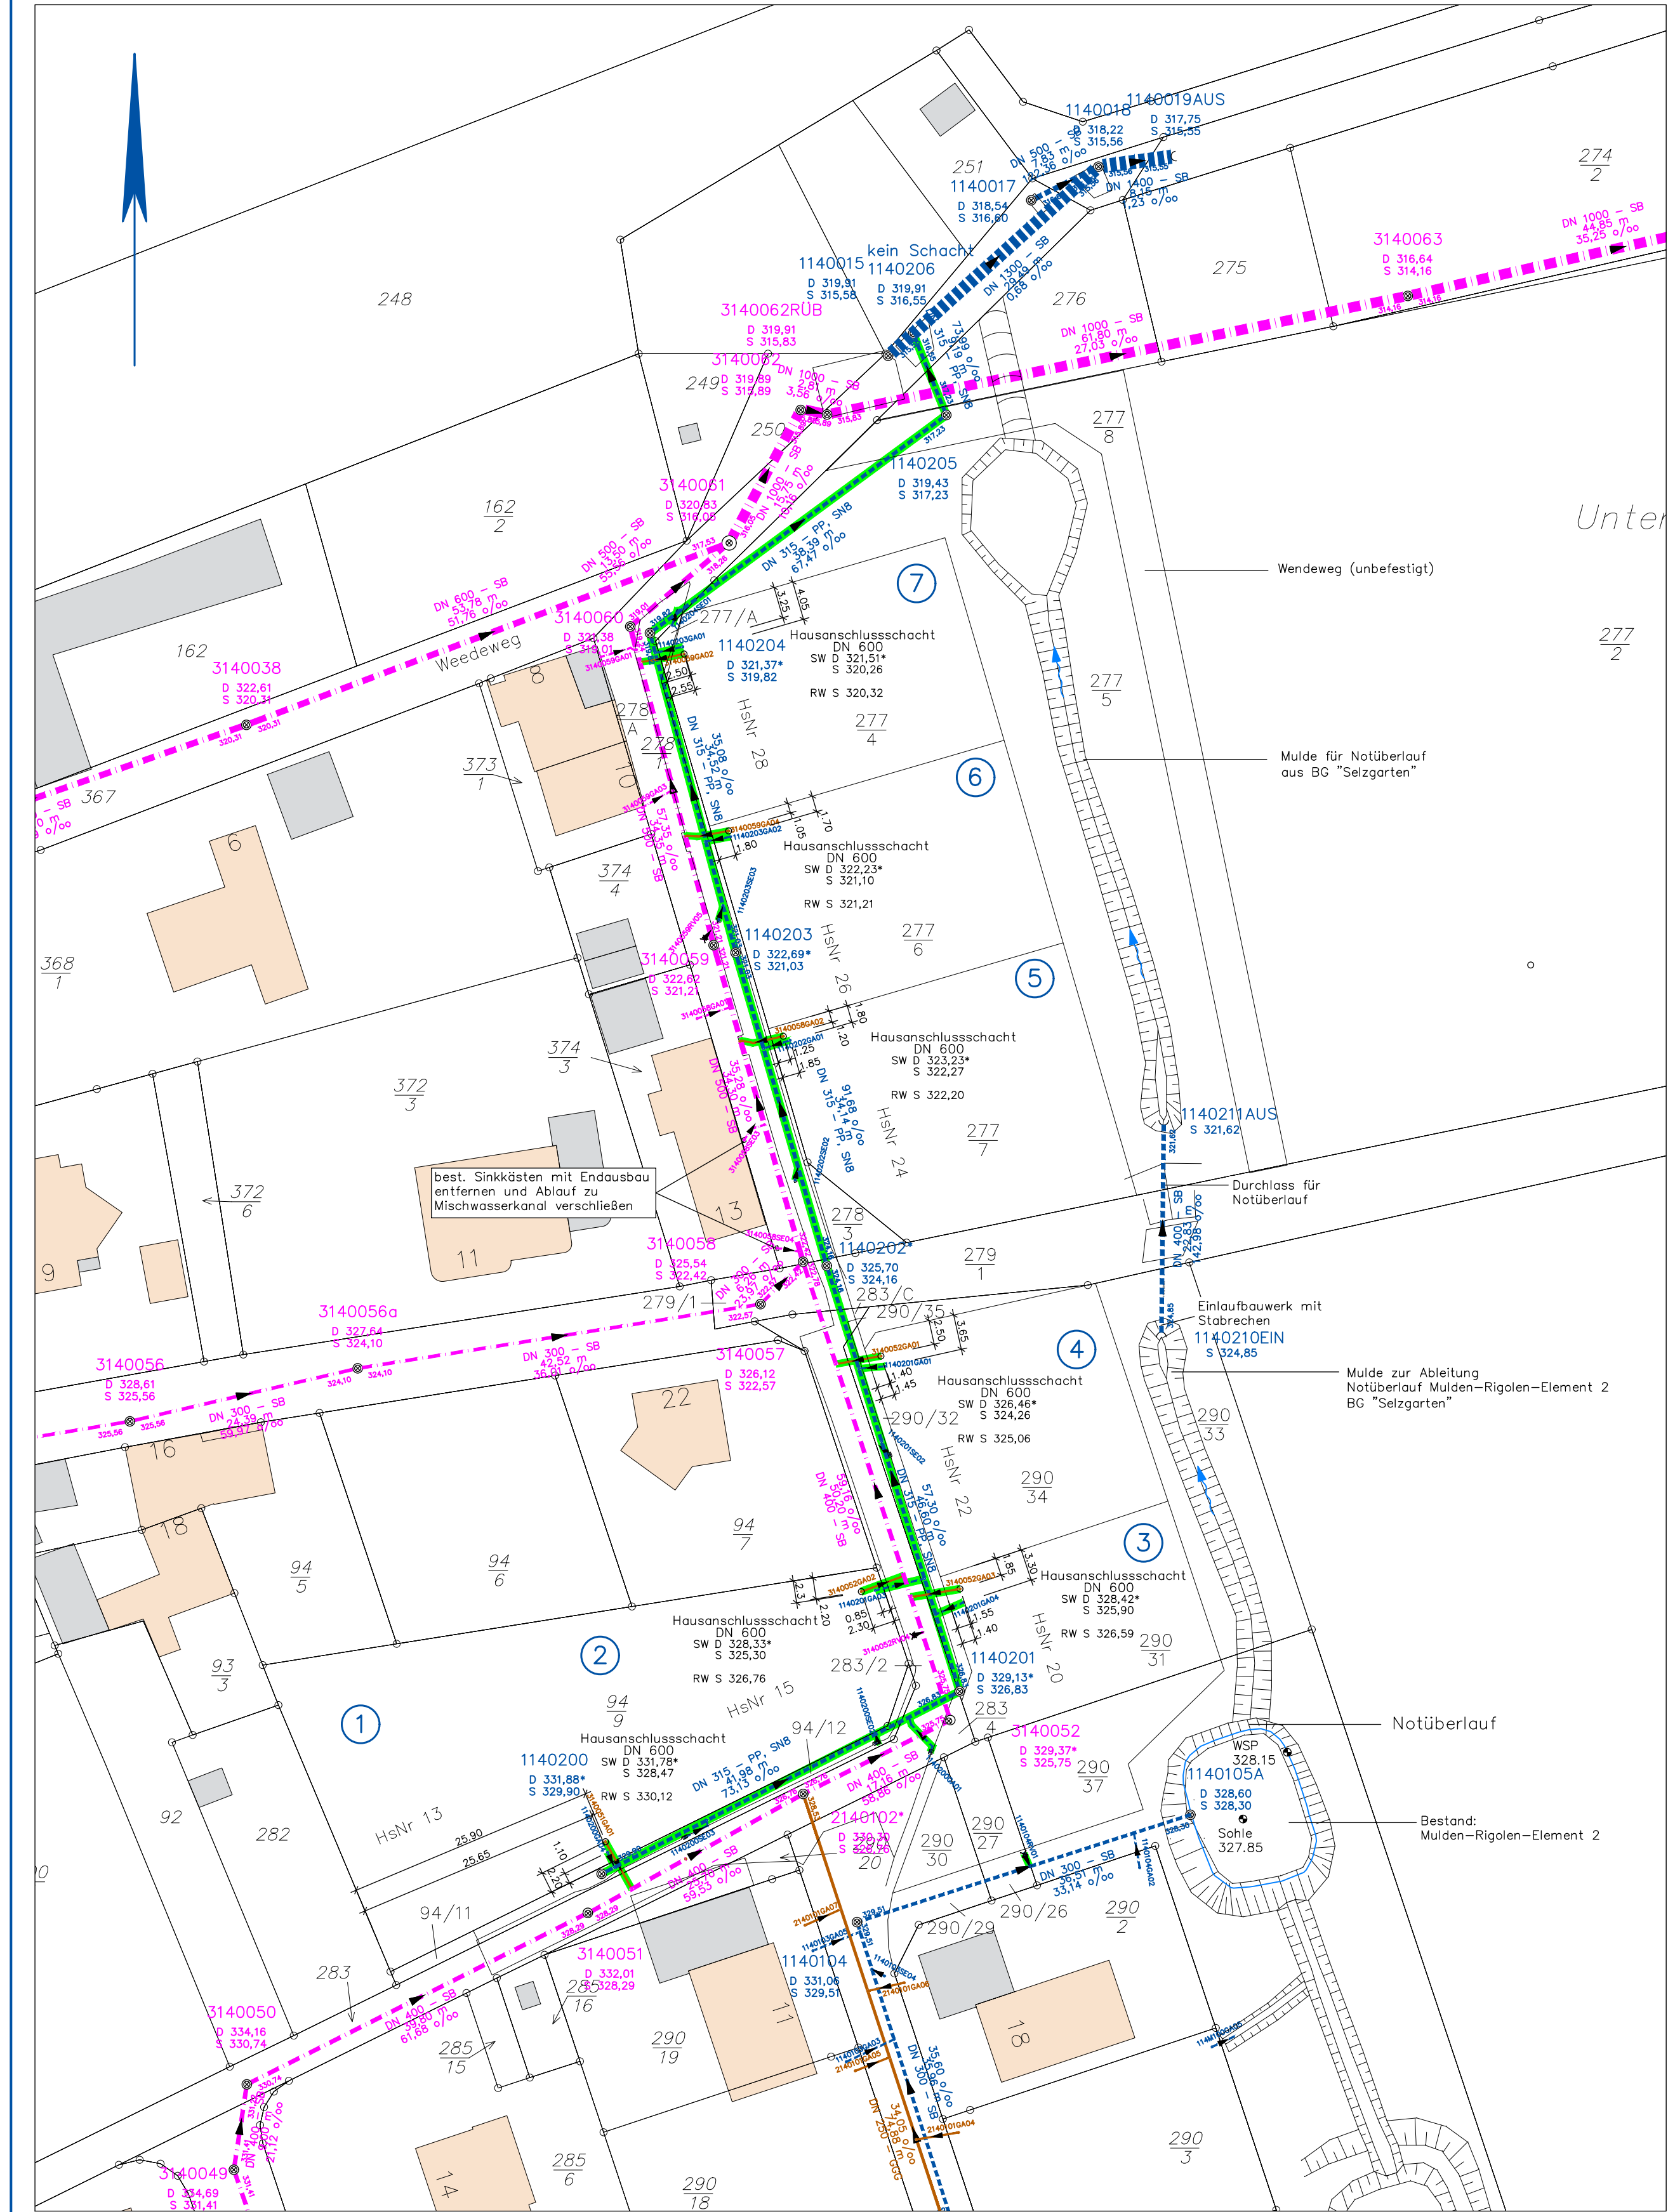

Zeichenerklärung

Haltungen

- Mischwasser
- Schmutzwasser
- Regenwasser

DN 315 - PP, SN 8
34,52 m
35,08 ‰

Schächte

- Rundschacht
- Rechteckschacht

1140203
D 322,69*
S 321,03

Sonstiges

- Straßeneinlauf
- Fahrbahnrand
- Rinne

X

- Straßeneinlauf mit Anschlussleitung

Neubau 2019 (offene Bauweise)

Grundstücksnummern aus Bebauungsplan

Alle Eintragungen im Bestandsplan sind unverbindlich!
Alle Höhen und die Lage der bestehenden Entwässerungsanlagen sind vor Ort zu prüfen.

BESTANDSPLAN

Projektnr.: 2010-12-24 | Anlage: | Blatt:
Projektbezeichnung: KANALISATION ORBIS
NBG "SELZGARTEN-ERWEITERUNG 1"

Darstellung:

LAGEPLAN

Maßstab: | Datum: | Bearbeitet: DY
1:500 | 08/2020 | Gezeichnet: HA

Auftraggeber:

BREHM & CO. GMBH
Ernst-Kiefer-Straße 9
67292 Kirchheimbolanden
Telefon: 06352/705870
Telefax: 06352/705880

O. J. [Signature]

