

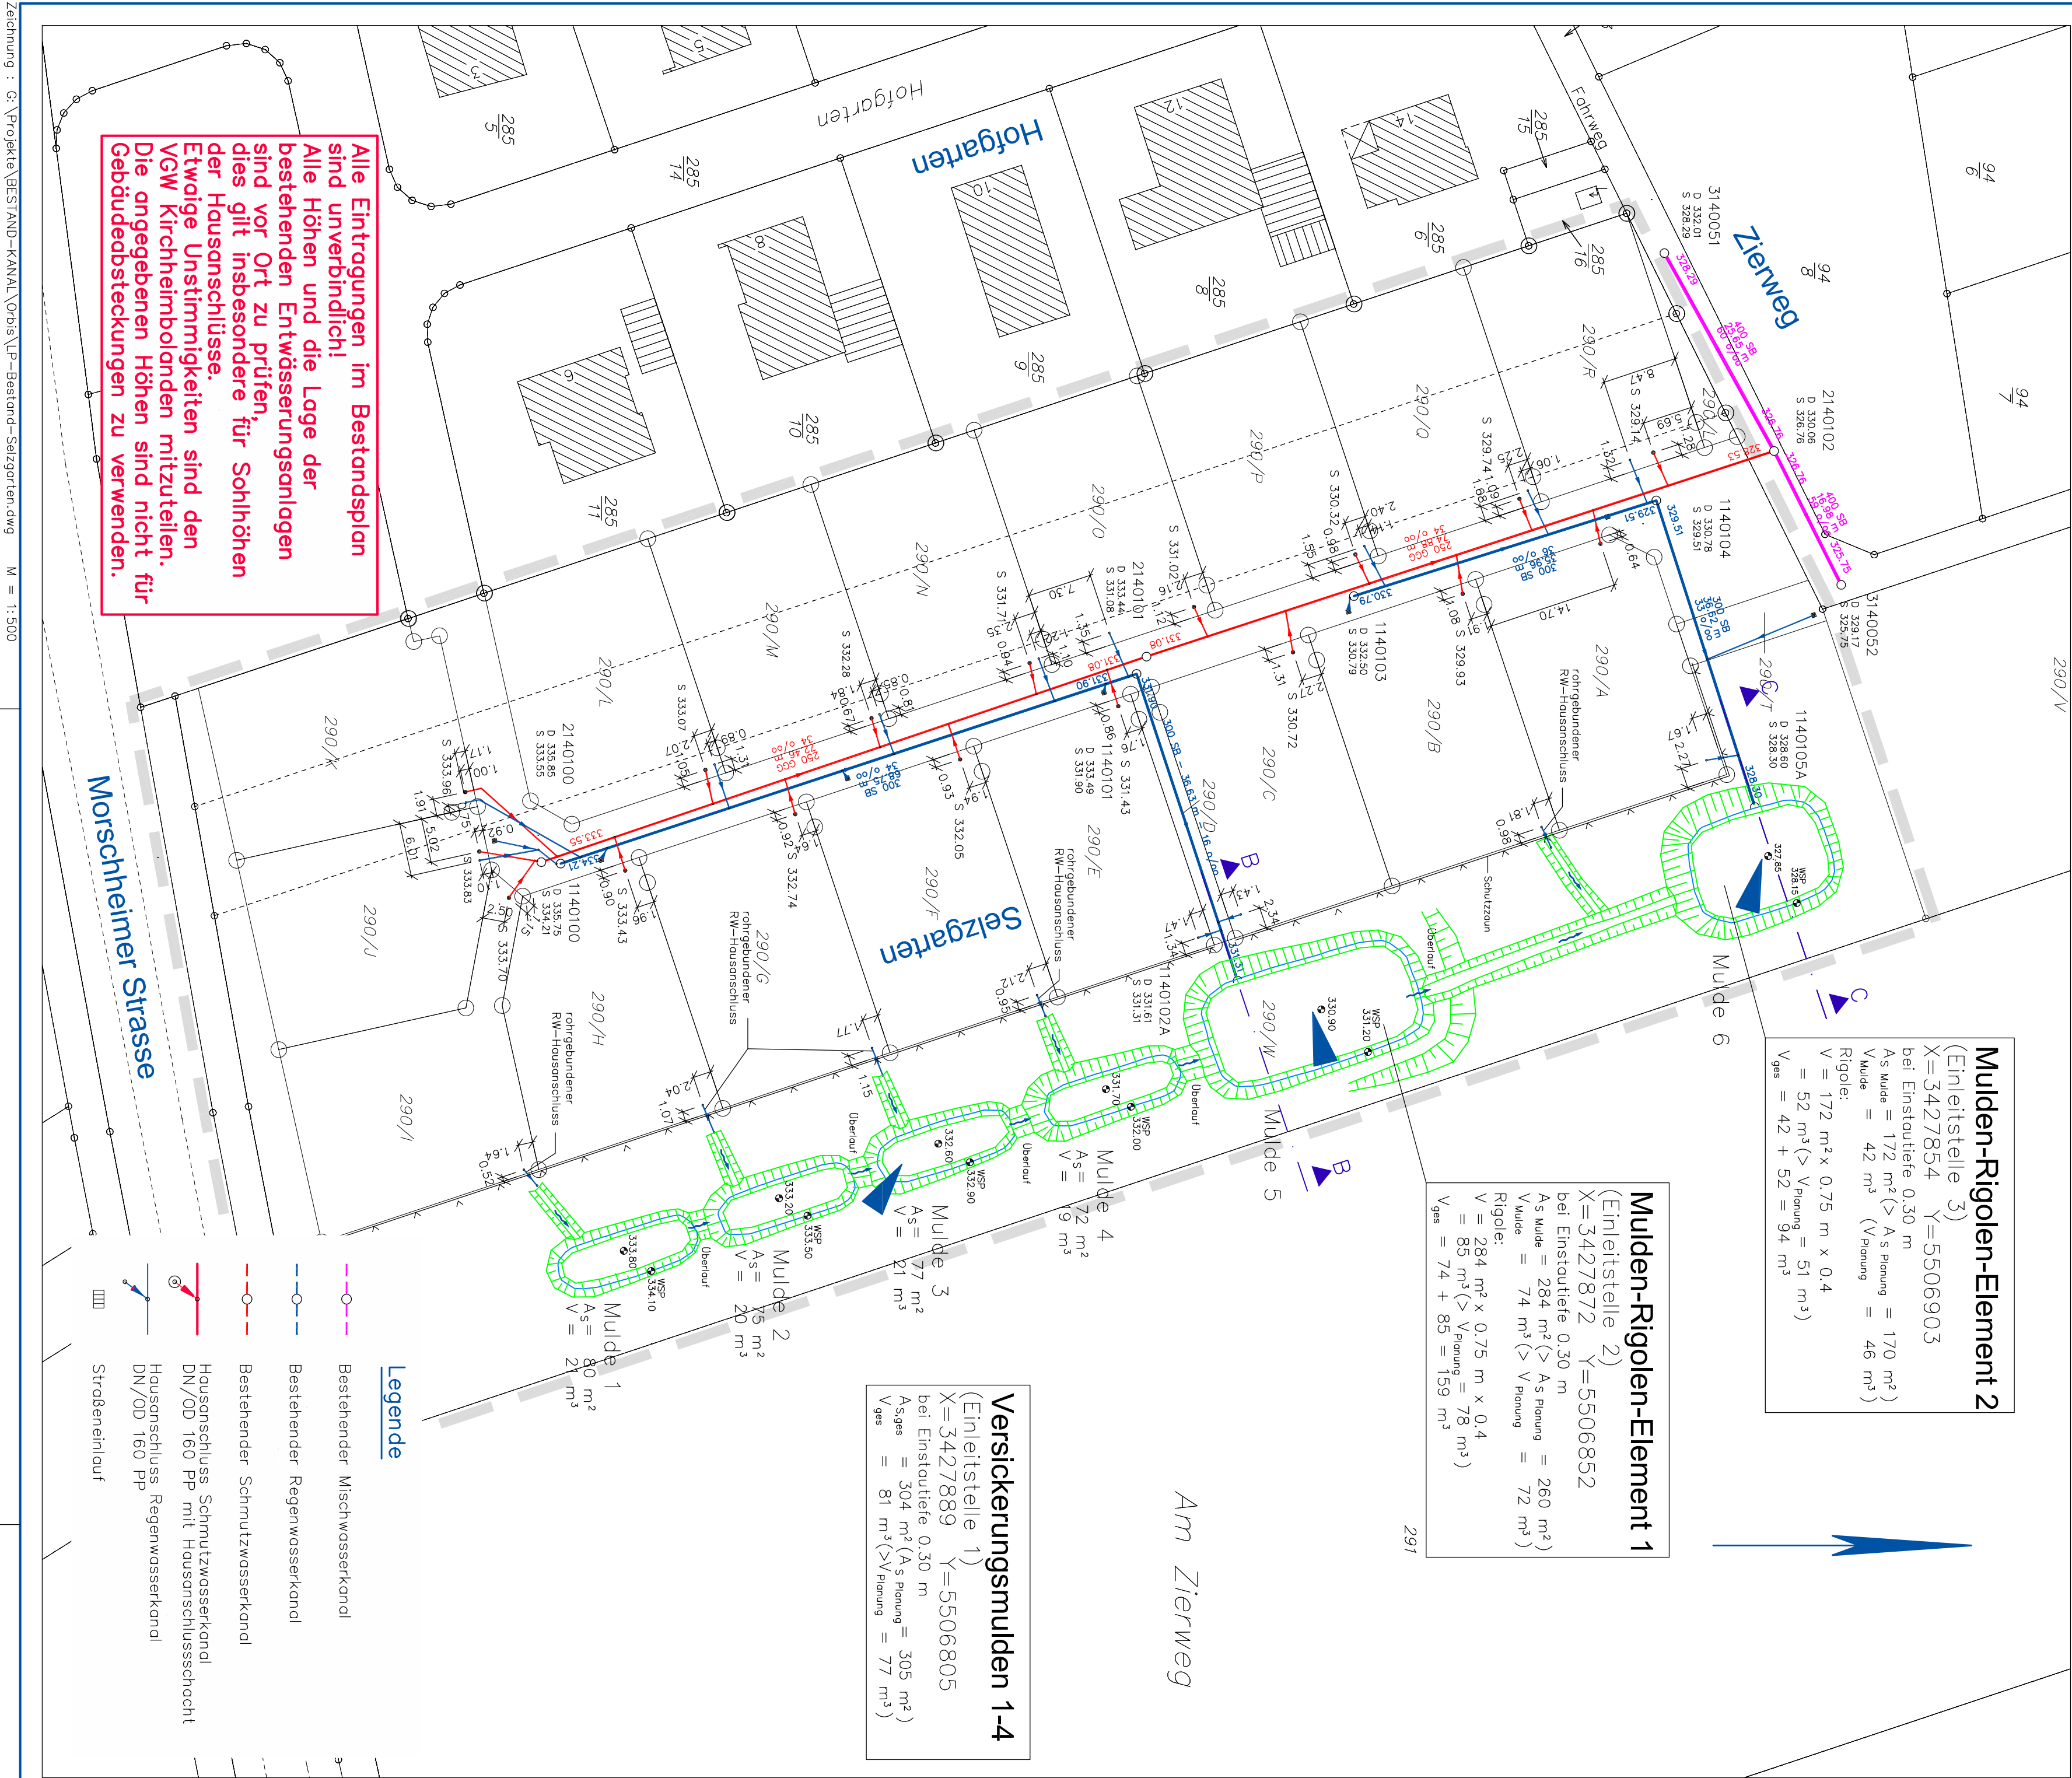
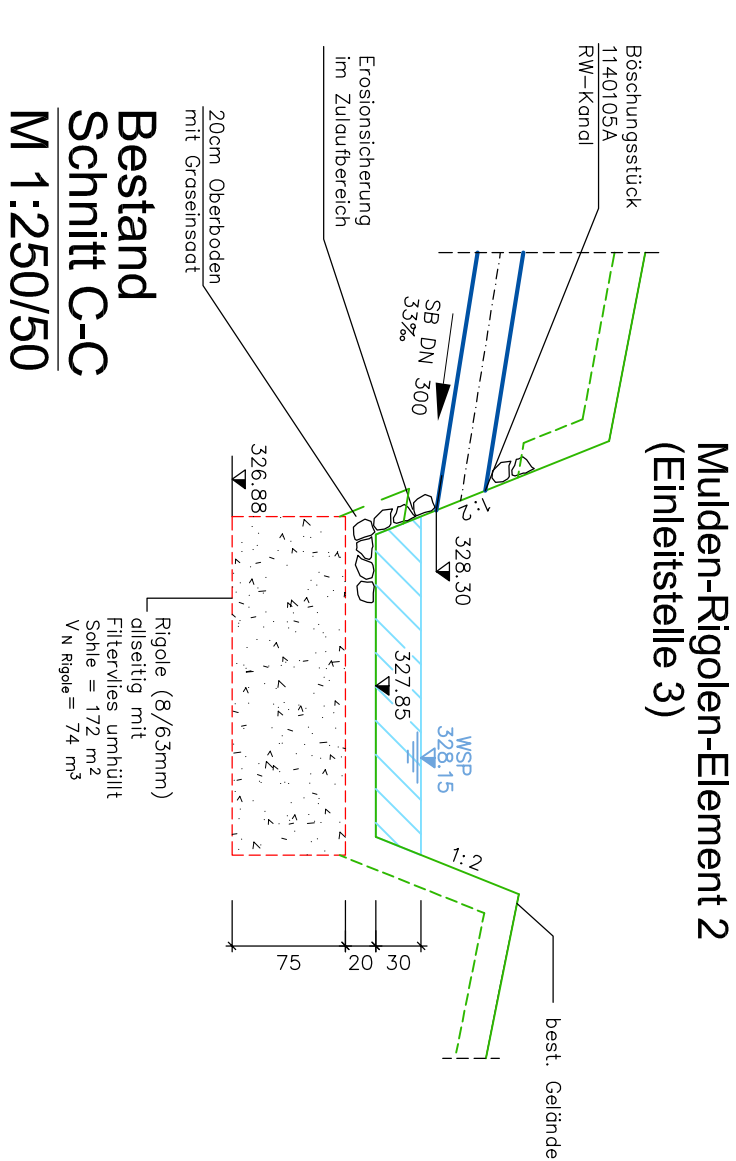


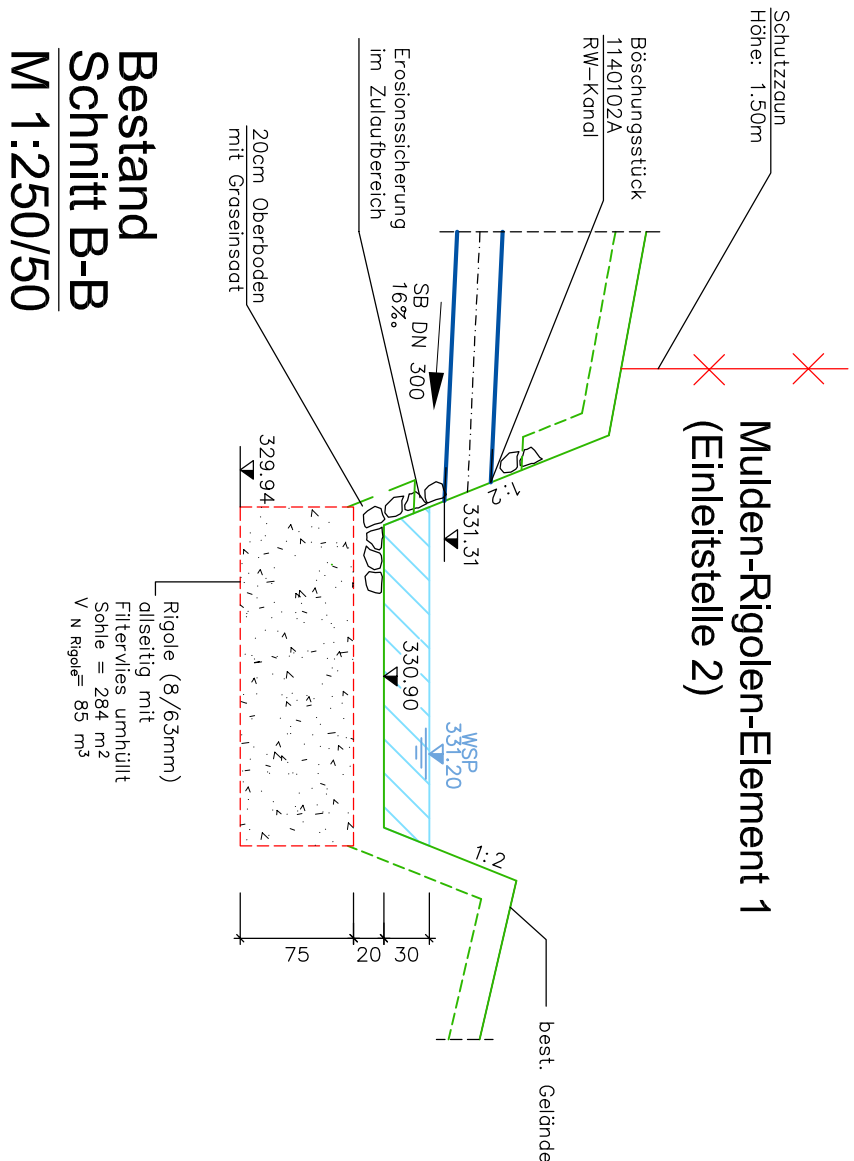

Versickerungsmulden 1-4 (Einleitstelle 1)

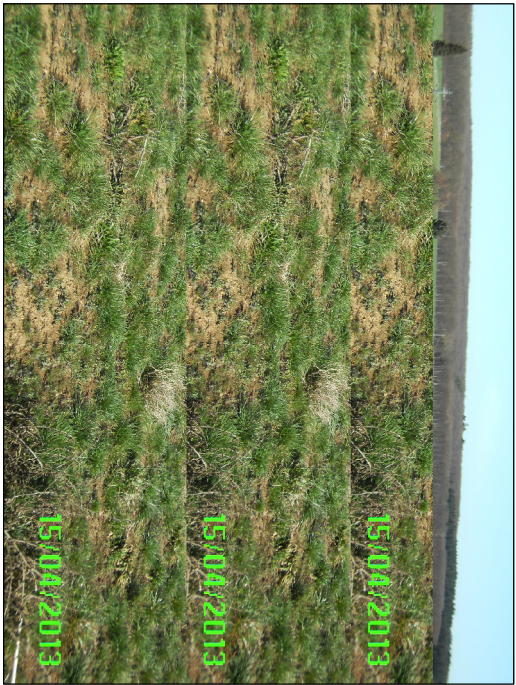

BESTANDSPLAN

Projekt- bezeichnung:	2010-12-11 KANALISATION ORBIS NEUBAUGEBIET "SELZGARTEN"	Blatt:
Darstellung:	LAGEPLAN	
Maßstab:	Datum: 04/2013 Bearbeitet: DY Gezeichnet: HA	1:500
Auftraggeber:	BREHM & CO. GMBH	
	Erst-Kater-Strasse 9 67292 Kirchheimbolanden Telefon: 06352/705870 Telefax: 06352/705880	
	Blattgröße: 0,740 x 0,460 = 0,355 m²	