


SNITT C-D DES FUSSGÄNGERTUNNELS IN DER HOHENZOLLERNSTRASSE — SCHENKENDORFPLATZ —

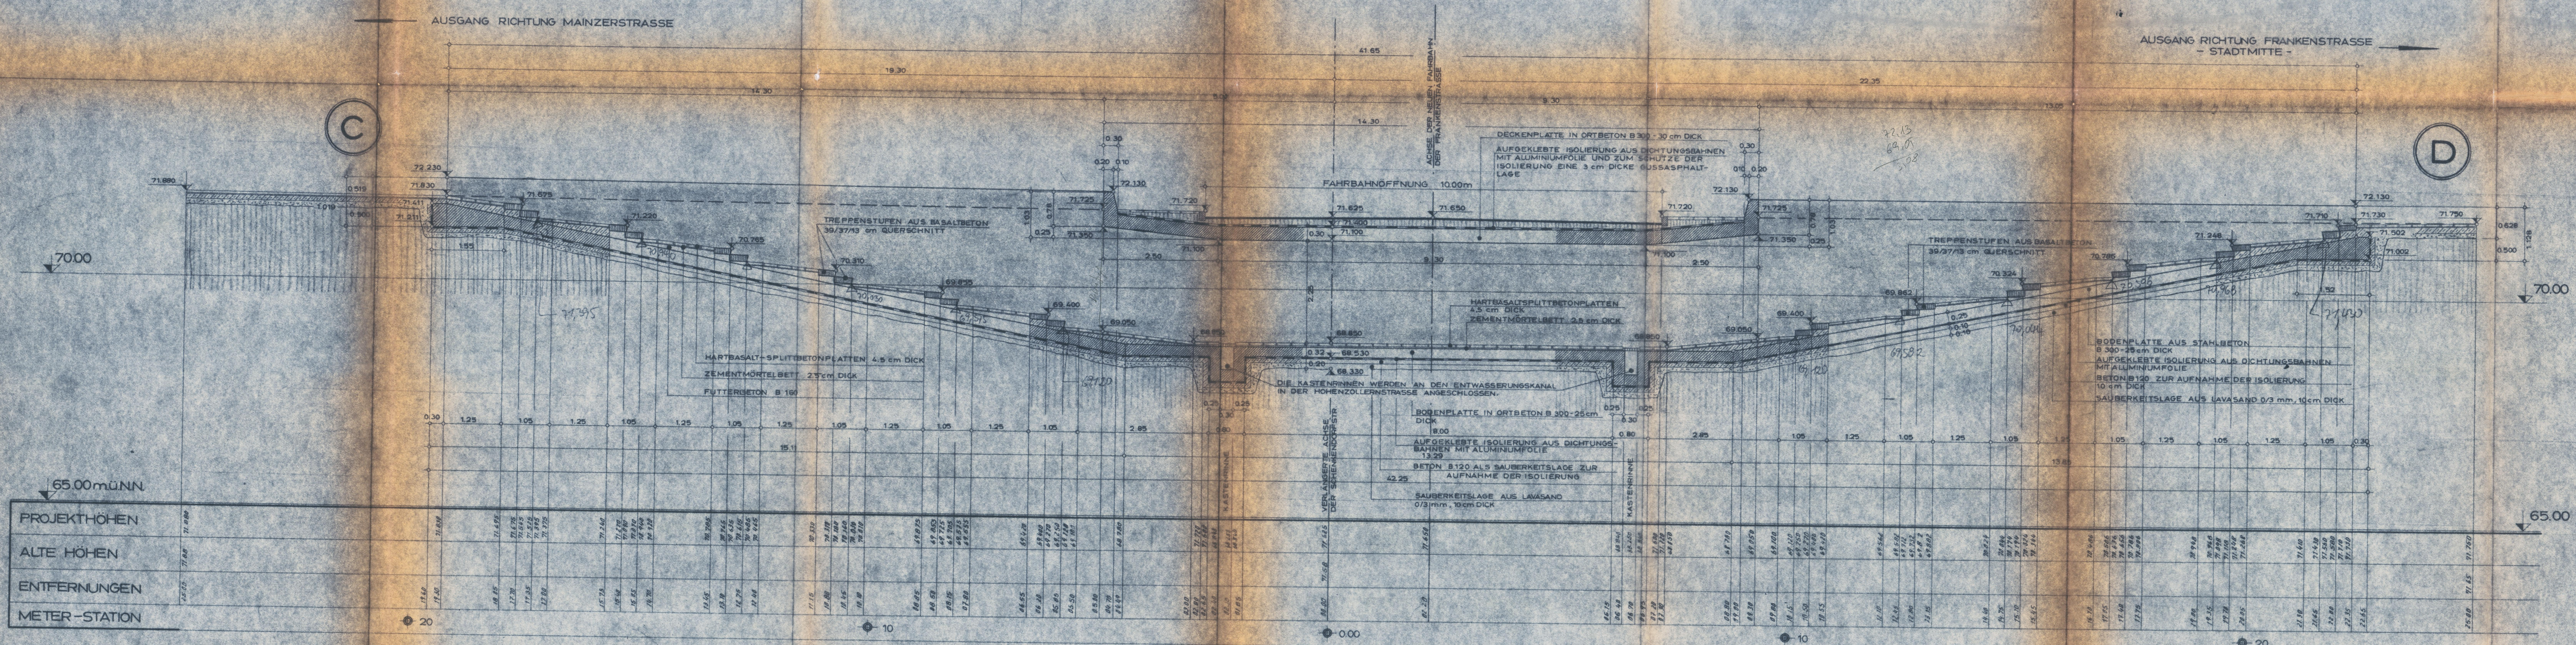

ANMERKUNGEN:

1. ALLE MASSE UND HÖHENANGABEN SIND VOM UNTERNEHMER ZU ÜBERPRÜFEN.
2. DIE END-UNDAUSTRITTSSTÄTEN DER GEHAMPEN SIND VOR DER BAUAUSFÜHRUNG IM BESEIN DER BAULEITUNG ANZUTRAGEN. GEGEBENENFALLS IST DIE ENDHÖHE ZU SENKEN.
3. IN DEN BRÜSTUNGSMauern DER RAMPENAUSGÄNGE SIND AUSSPARUNGEN FÜR DIE GELÄNDERPFÖSTEN NACH ANGABE DER BAULEITUNG VORZUSEHEN.
4. IN DEN DECKEN UND WÄNDEN DER FERTIGTEILRÖHREN UND DER ORTBETONTEILE DES TUNNELS SIND AUSSPARUNGEN FÜR DIE KABEL UND LEUCHTKÖRPER NACH ANGABEN DES MASCHINENAMTES DER STADT KOBLENZ VORZUSEHEN.
5. FÜR DIE AUSFÜHRUNG DER LEISTUNGEN UND DIE HERSTELLUNG DER WERKTEILE IST DAS LEISTUNGSVERZEICHNIS ZU BEACHTEN.

AUSFÜHRUNGSPLAN

ÜBERARBEITET LT DEM BESPRECHUNGSErGEBNIS V. 8.8.1969
BEI DEM TIEFBAUAMT DER STADT KOBLENZ.

STADTVERWALTUNG KOBLENZ TIEFBAUAMT

PROJEKT: AUSBAU DER HOHENZOLLERNSTRASSE IM SCHENKENDORFPLATZ
ZEICHNUNGS-NR.: 02-11/41
MASSSTAB: 1:50

PLANGEBIEHUNG: SCHNITT C-D DES FUSSGÄNGERTUNNELS IM SCHENKENDORFPLATZ - HOHENZOLLERNSTRASSE

KOBLENZ 12.8.1969
BAUVERWALTUNG: TIEFBAUAMT
BÜRGERMEISTER: BAURAT
ENTWURF: BEARBEITET
ABT. BEARBEITET
GEZEICHNET
GEPRÜFT

Augustinus Leyendecker
Ingenieur-Büro
54 Koblenz / Rhein
Hohenzollernstr. 11 - Tel. 335 40
KOBLENZ, DEN 12.8.1969
GEZEICHNET: [Signature]