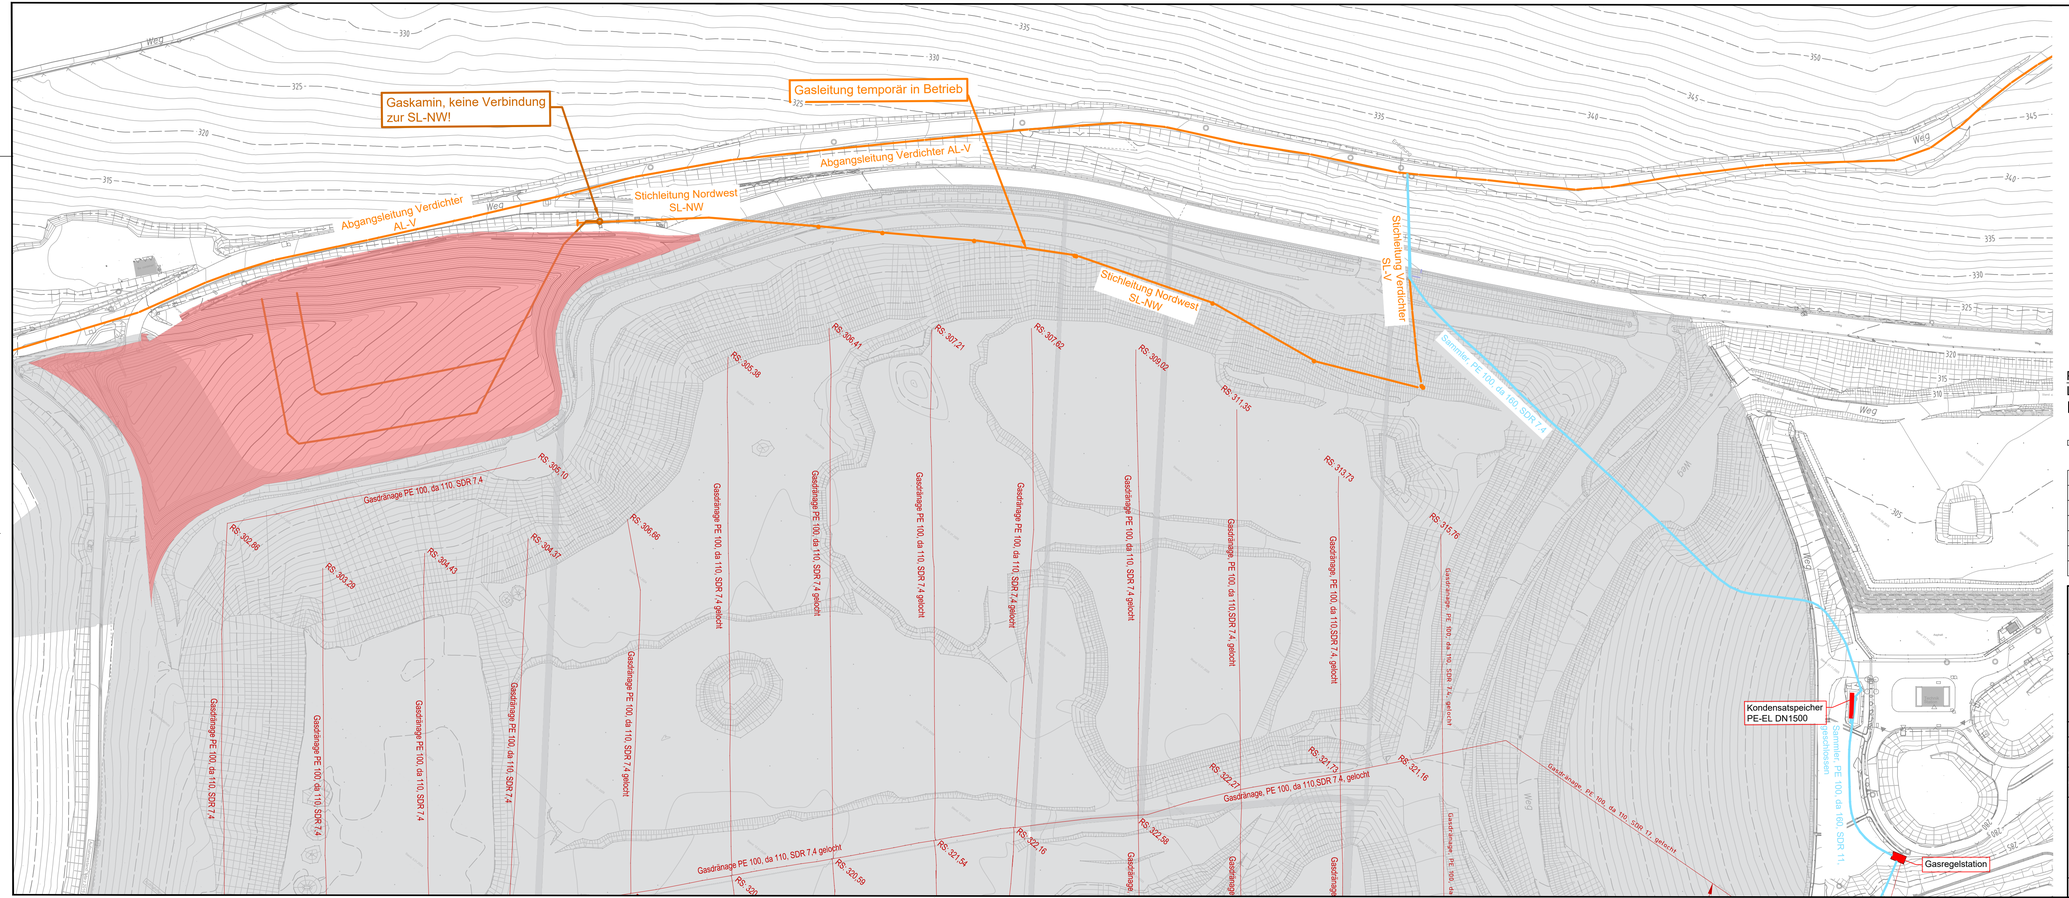


## Legende

- Bestandsplan, Aufnahmestand 30.04.2020
- Gasleitung Bestand, Errichtung im Zuge des DKI-Erweiterung
- Gasleitung Altbestand
- Gasleitung Altbestand, Bereich Umschlaghalle
- Gasleitung Altbestand, Bereich Anschlussböschung
- Basisfläche DKI-Erweiterung
- Basisfläche Deponieerweiterung (Nord)

**Plangrundlage:**
Lageplan Gesamt Deponie Kapiteltal vom 12.01.2026
[Gesamtbestandslageplan_ZAK_12.01.2026_mod_vonLayer.dwg]

20 m 40 m

| | | | | |
|---|---|---|---|---|
| f | | | | |
| e | | | | |
| d | | | | |
| c | | | | |
| b | | | | |
| a | | | | |
| | Datum | gez. | gepr. | Änderung |

Auftraggeber
Projekt

# Zentrale Abfallwirtschaft Kaiserslautern
# Deponie Kapiteltal
# Deponieerweiterung (Nord)

Zeichnungsinhalt

## Lageplan
## Bestand Gasfassung- und -ableitung

| | Datum | Name | Planungsstand / Maßstab | | Kennzeichnung | |
|---|---|---|---|---|---|---|
| gez. | 24.04.2026 | Müller | Ausführungsplanung | Projekt-Nr. | 9121-20-006 / 71003744 | -- |
| | | | | Datei-Nr. | 9121-20-006_LP506.2 | dwg |
| gepr. | 24.04.2026 | Albertz | 1:1.000 | Zeichnung-Nr. | AP-N-Erw-LP-08.1 | -- |

ZAK
Sicher. Ökologisch. Effizient.

Blattgröße: 1014 x 361mm