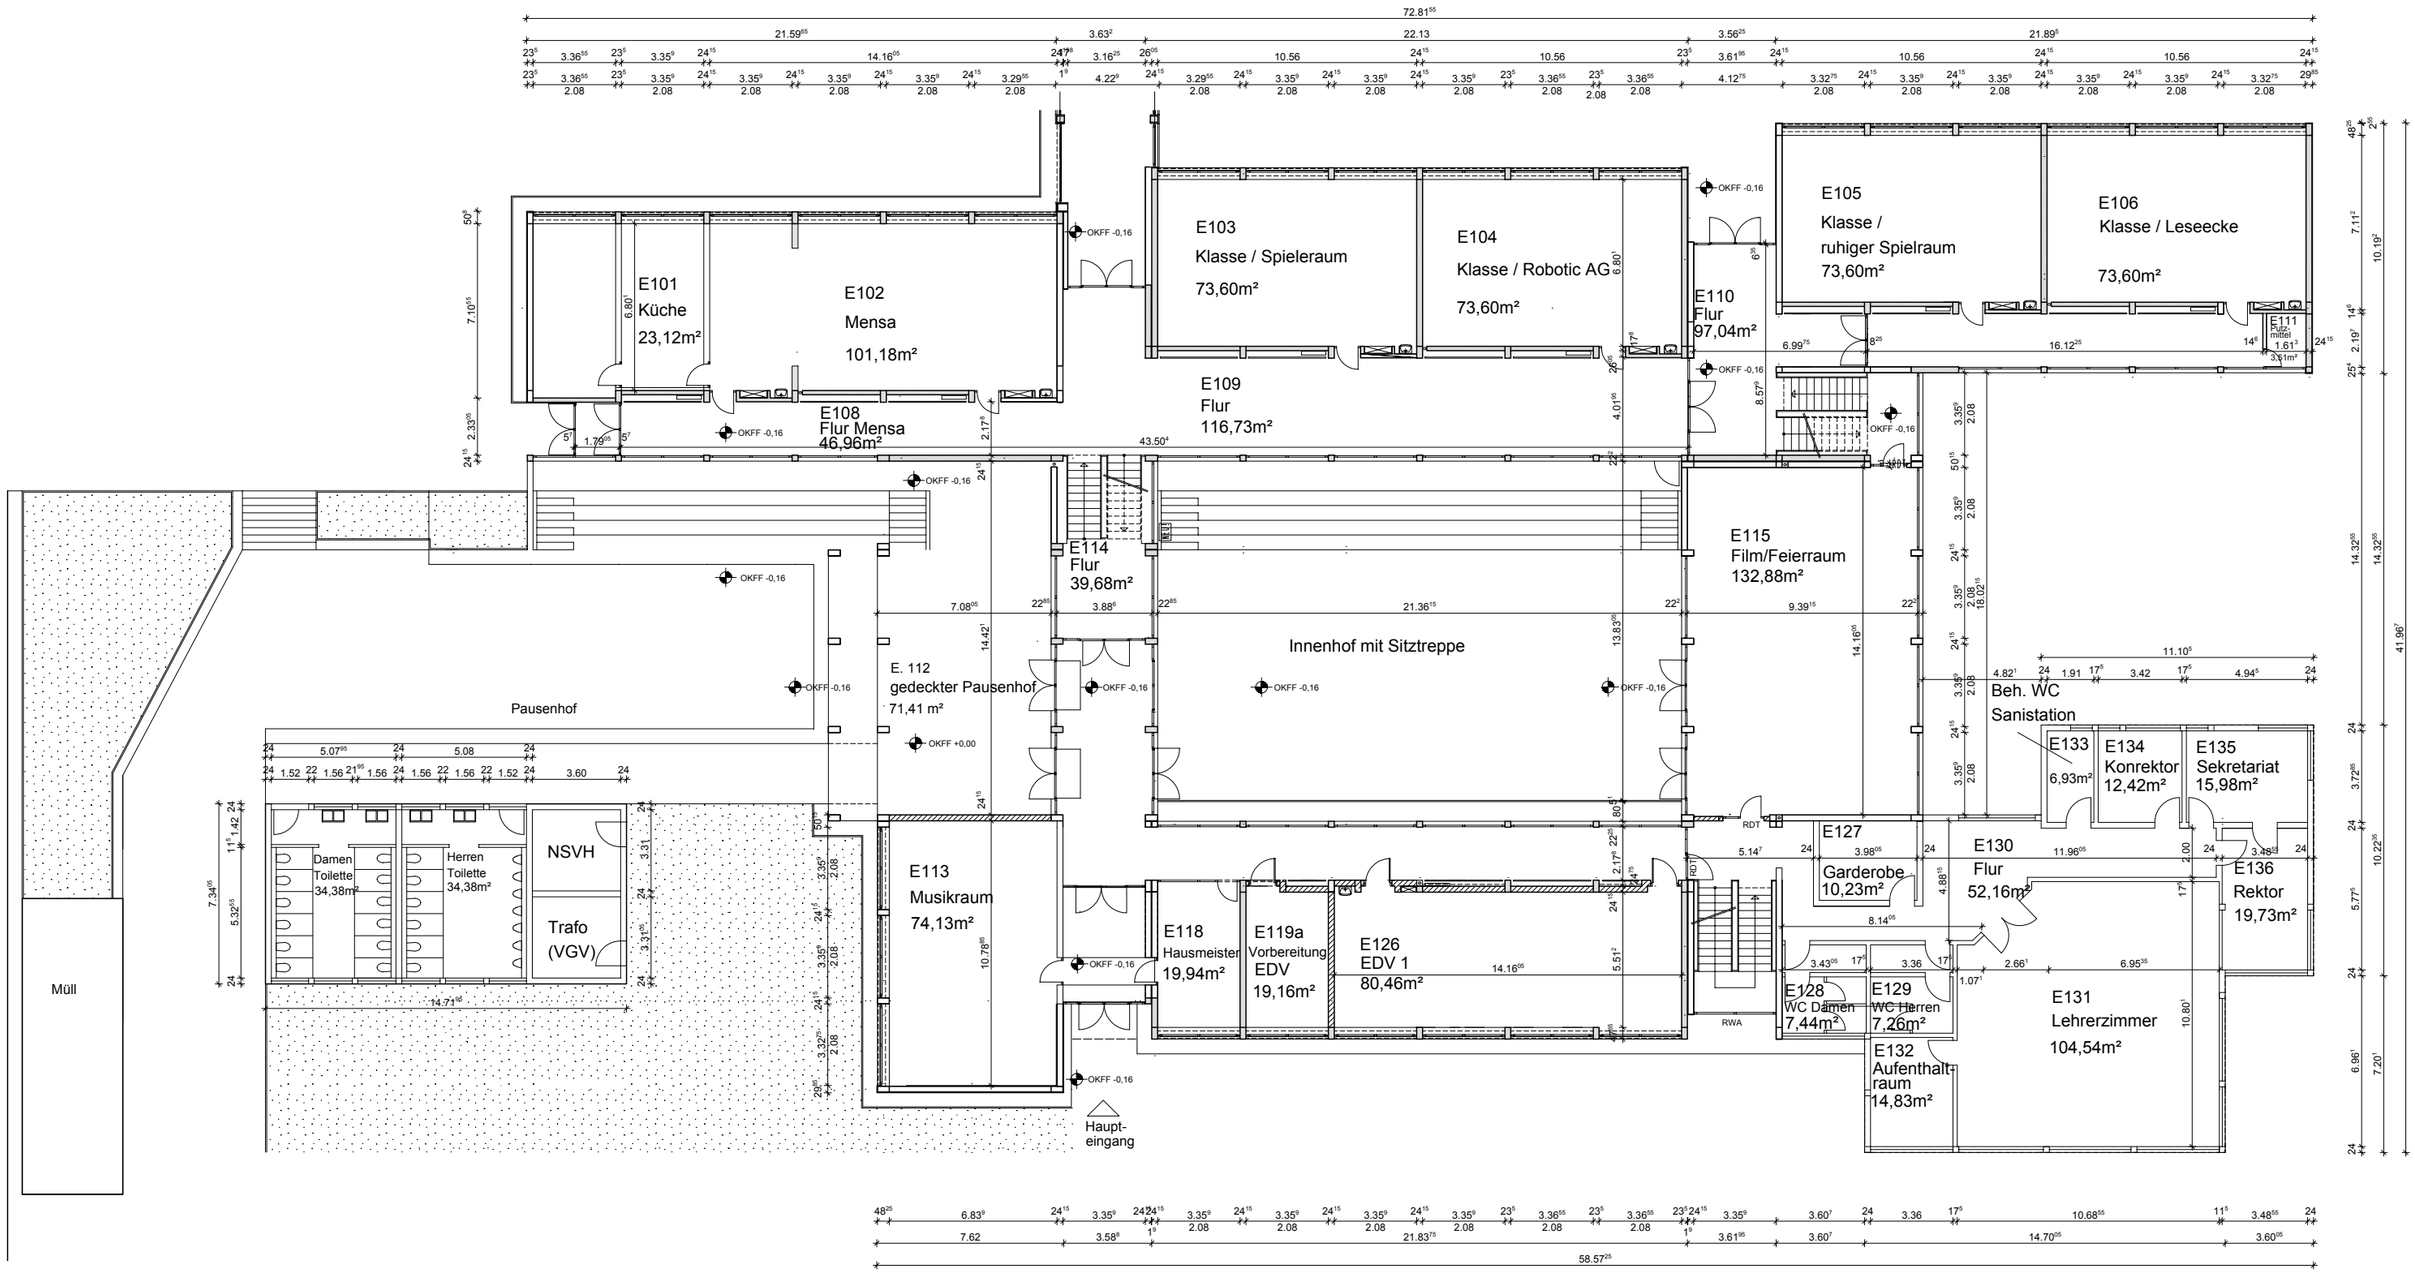

RS+ Rheinböllen
Bestandsplan
Grundriss Erdgeschoss Altbau
M 1:250