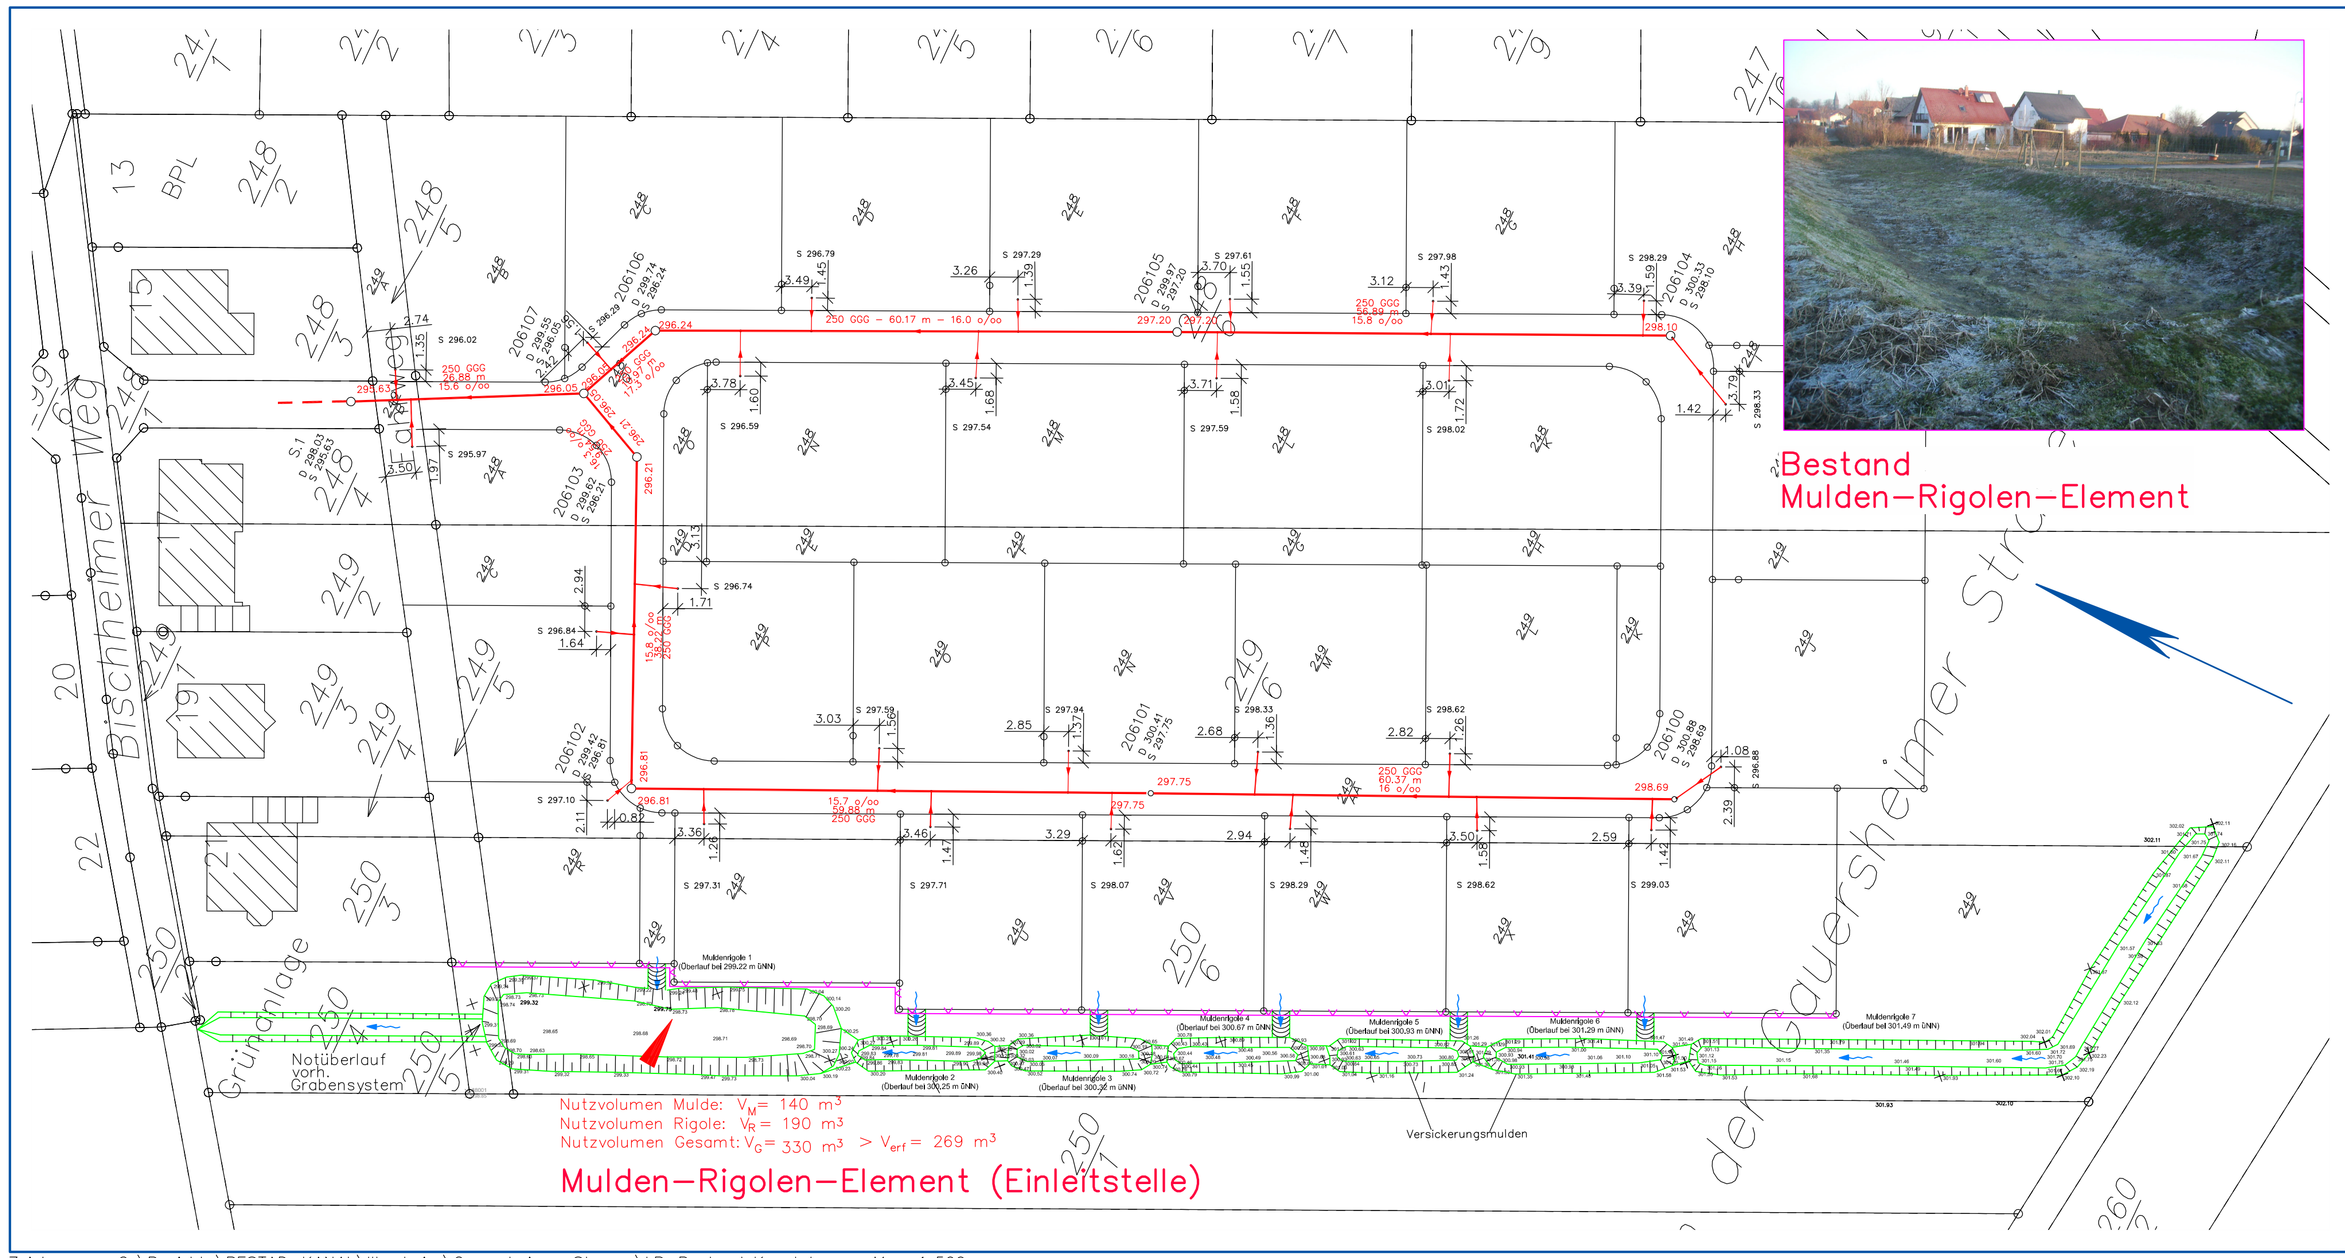

Zeichenerklärung

Haltungen

Schmutzwasser

SB	Rohrmaterial Stahlbeton
300	Rohrdurchmesser in mm
- 34.50 -	Haltungslänge
10.0‰	Gefälle
195,50	Sohle

Schächte

Rundschacht

2090012
D 195.55
S 193.25

Schachtbezeichnung
OK Schachtdeckel in m NN (Baustraße)
Schachtsohle in m NN

Sonstiges

Straßeneinlauf
Fahrbahnrand
Hausanschlussschacht
Sohle 298.07
Bemaßung
Versickerungsmulden
Fließpfeil
Höhen Mulde
Zaun

Projektnr.: 2008–37	Anlage:	Blatt:

Projekt–bezeichnung: KANALISATION ILBESHEIM "AN DER GAUERSHEIMER STRASSE"

Darstellung: BESTANDSPLAN

Maßstab:	Datum:	Bearbeitet:	DY
1:500	04/2010	Gezeichnet:	GE/HA

Auftraggeber:

Verbandsgemeindewerke
Kirchheimbolanden
Donnersbergkreis

IDEAL BREHM &CO. GMBH
Ernst–Kiefer–Straße 9
67292 Kirchheimbolanden
Telefon: 06352/705870
Telefax: 06352/705880

Zeichnung : G:\Projekte\BESTAD–KANAL\Ilbesheim\Gauersheimer Strasse\LP–Bestand Kanal.dwg M = 1:500

Blattgröße: 0.750 x 0.297 = 0.223 m2

Ing.–Büro Brehm & Co GmbH, 67292 Kirchheimbolanden