Ing.-Büro Brehm & Co GmbH, 67292 Kirchheimbolanden

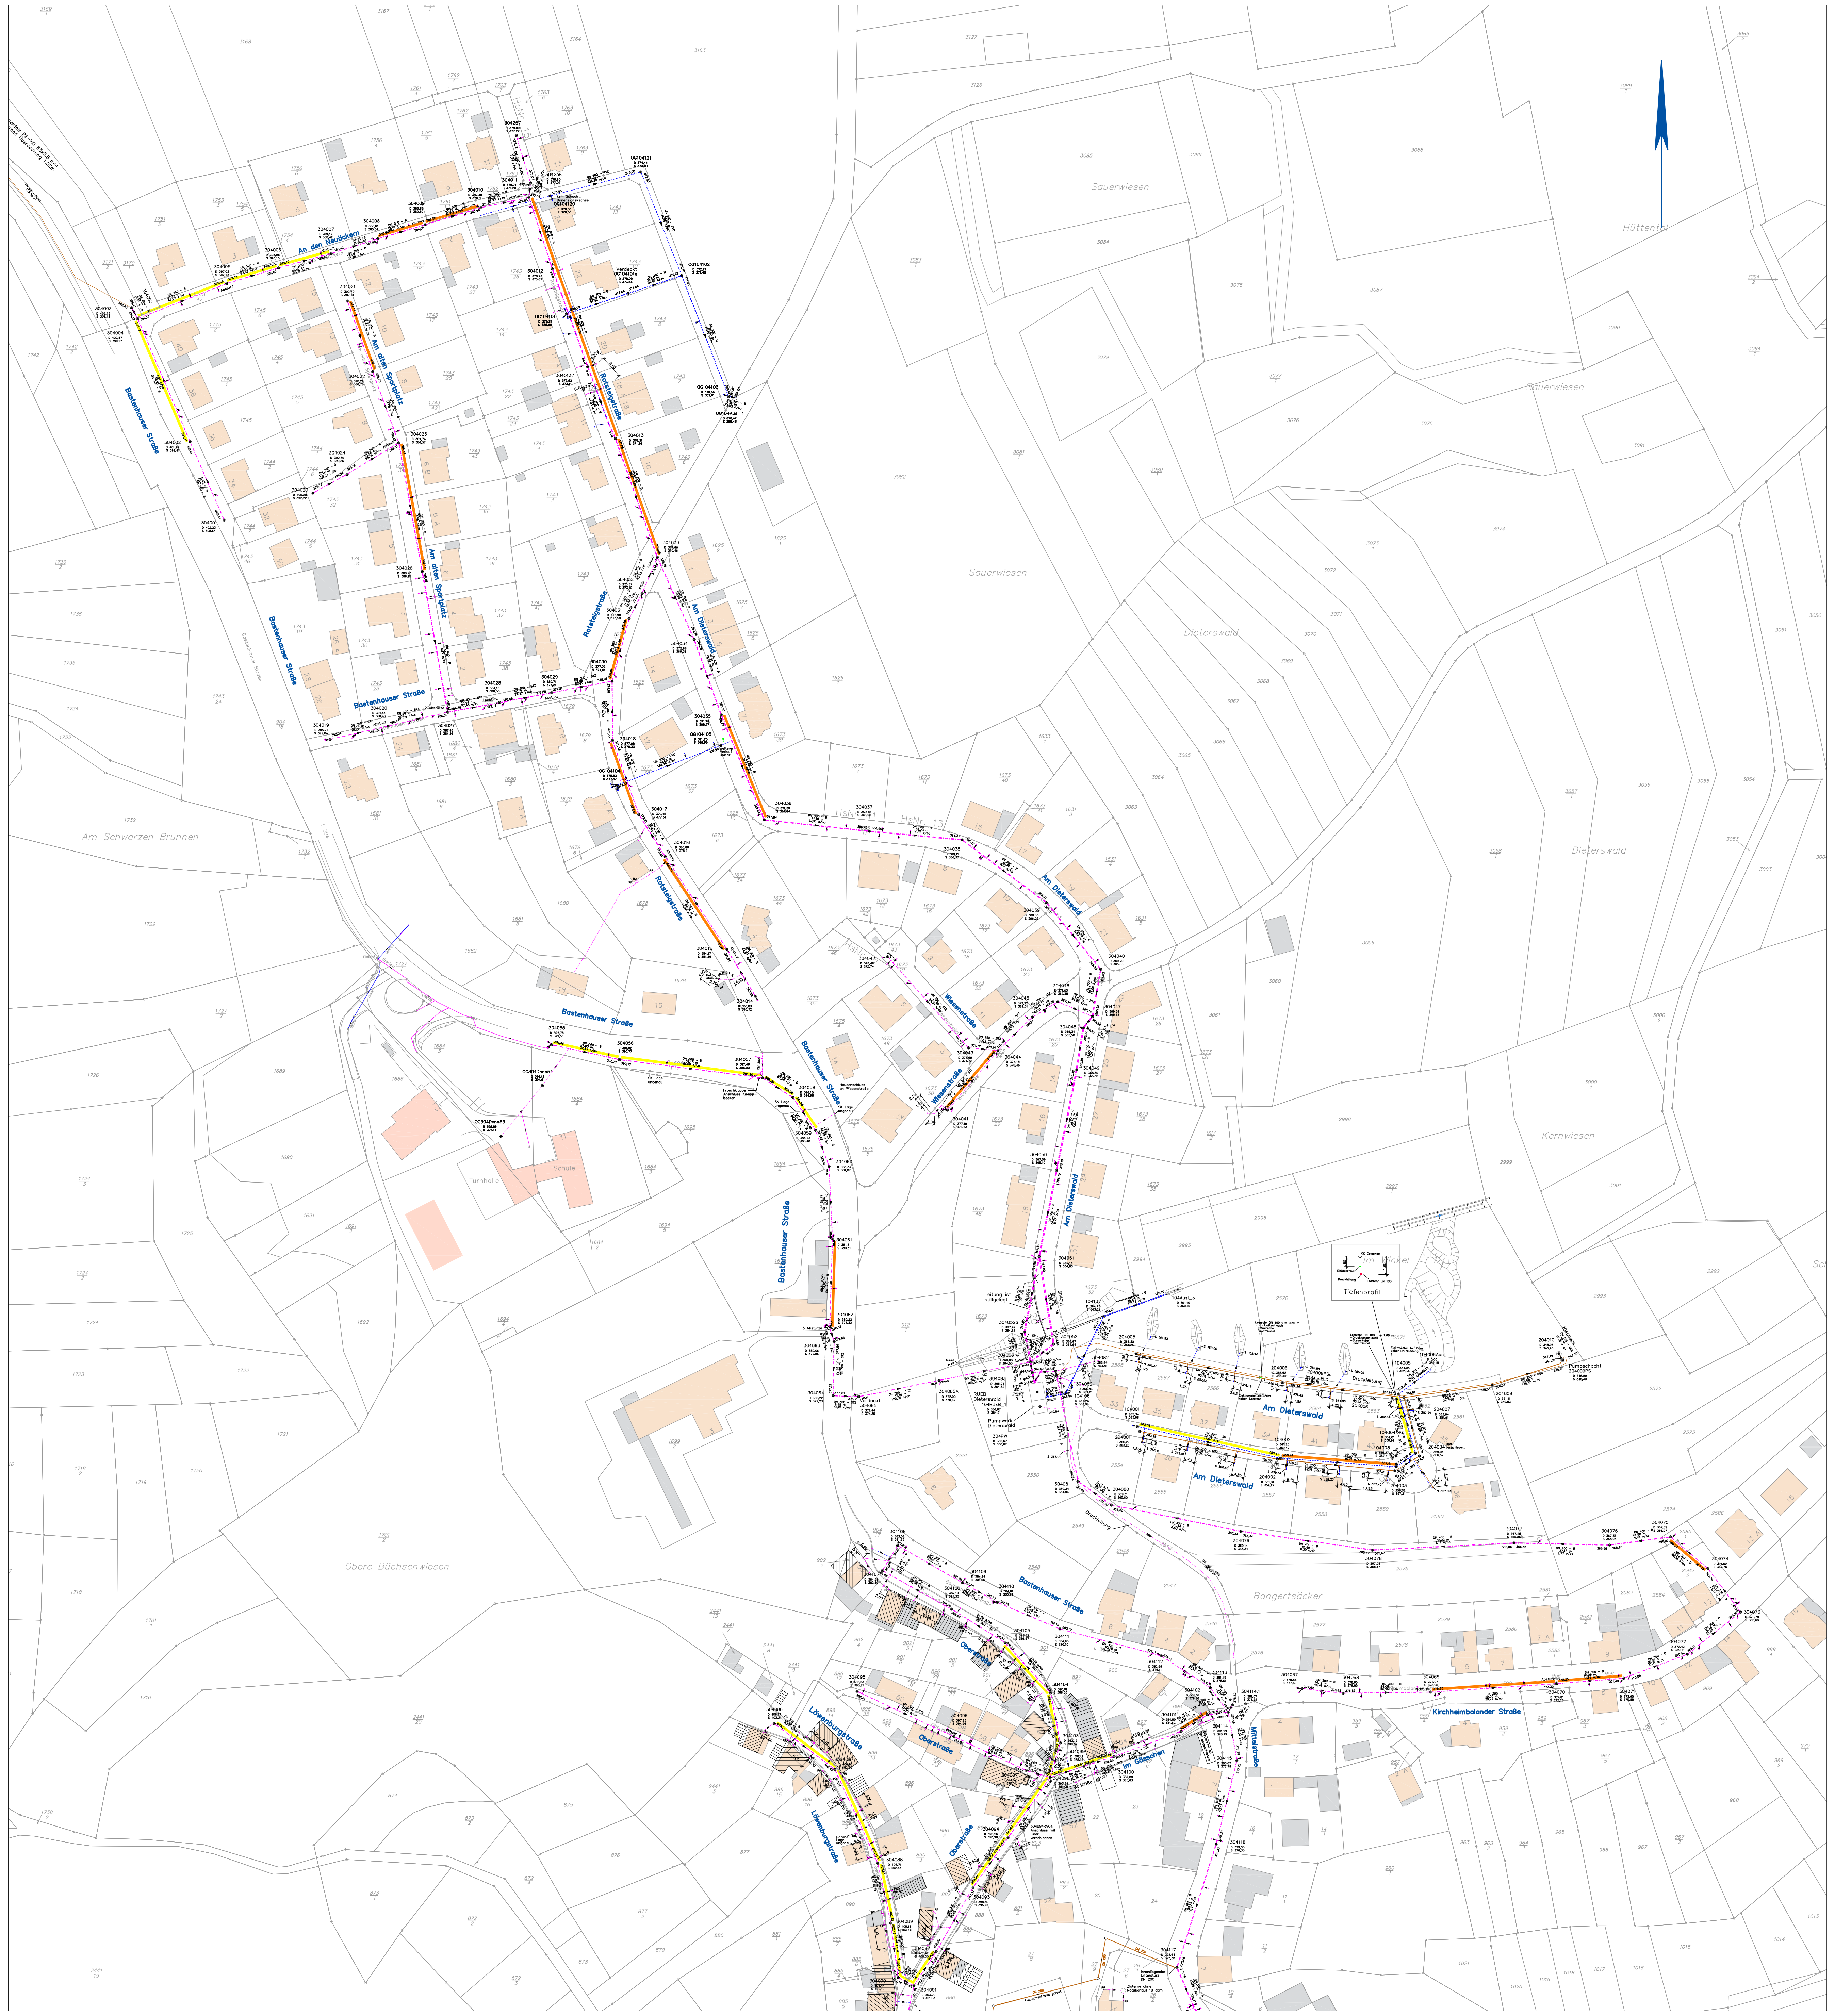

Zeichenerklärung

Haltungen

···▶···	Mischwasser
——▶——	Schmutzwasser
- - ▶ - -	Regenwasser

DN 300 SB - 34.50 - 10.0‰ 195.50

SB	Rohrmaterial Stahlbeton
300	Rohrdurchmesser in mm
- 34.50 -	Haltungslänge
10.0‰	Gefälle
195,50	Sohle

Schächte

○	Rundschacht
□	Rechteckschacht
○ 2090012 D 195.55 S 193.25	Schachtbezeichnung OK Schachtdeckel in m ü NN Schachtsohle in m ü NN

Zuständigkeit

OG	Ortsgemeinde/Stadt Kibo
P	Privat
KV	Kreisverwaltung Donnersbergkreis
L	LBM/Land
AMP	Abwasserzweckverband Mittleres Pfrimmtal

Sonstiges

▥	Straßeneinlauf
—	Fahrbahnrand
═	Rinne
X	Anschluss verschlossen
🟨	Schlauchliner
🟥	Kurzschlauch

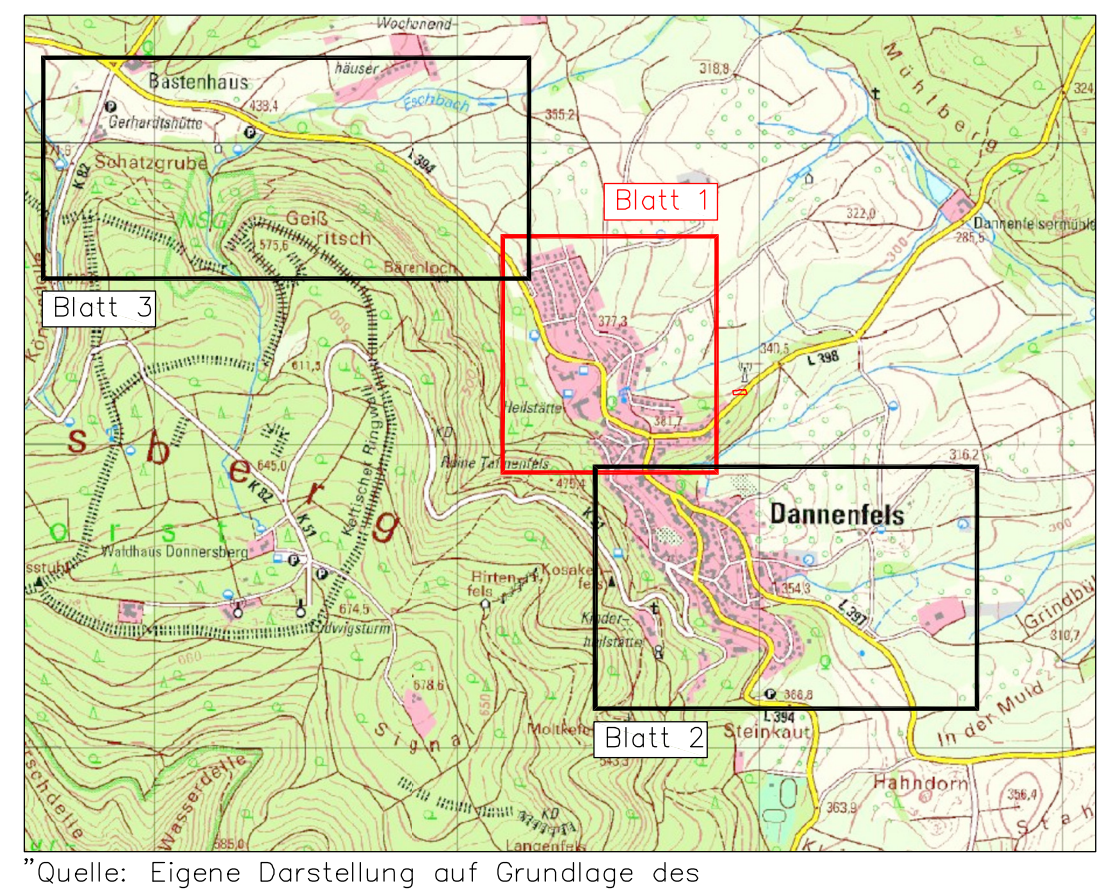

"Quelle: Eigene Darstellung auf Grundlage des Landesvermessungsamtes Rheinland-Pfalz"

ÜBERSICHTSLAGEPLAN
M 1: 25 000

Alle Eintragungen im Bestandsplan sind unverbindlich!
Alle Höhen und die Lage der bestehenden Entwässerungsanlagen sind vor Ort zu prüfen.

Der Plan stellt den Bestand der Kanalisation nach Kanalart dar und ist keine Aussage über Zuständigkeit bzw. Eigentum der Kanalisation.

Ergänzung Zuständigkeiten	07/2023	HA/Dy
Aktualisierung Anschlüsse nach Kanalinspektion	11/2021	HA
Oberstraße, Aktualisierung Anschlüsse nach Schlauchlinereinbau	03/2021	HA
Aktualisierung	10/2020	HA
Umstellung Plan 8 auf Plan 9	04/2018	HA

Projektnr.:
Anlage:
Blatt: 1

Projekt-bezeichnung: BESTAND
KANALISATION

Darstellung:
LAGEPLAN DANNENFELS NORD

Maßstab: 1:1000
Datum: 11/2004
Bearbeitet: DY
Gezeichnet: Z/BE
Auftraggeber:

I D E A L
BREHM &CO. GMBH
Ernst-Kiefer-Straße 9
67292 Kirchheimbolanden
Telefon: 06352/705870
Telefax: 06352/705880

D. Jacob

1044

Zeichnung : G:\PROJEKTE\BESTRAND-KANAL\Dannenfels_Dannenfels-LP500-LP1000.DWG M.1:1000

Blattgröße: 0.925 x 0.800 = 0.740 m2