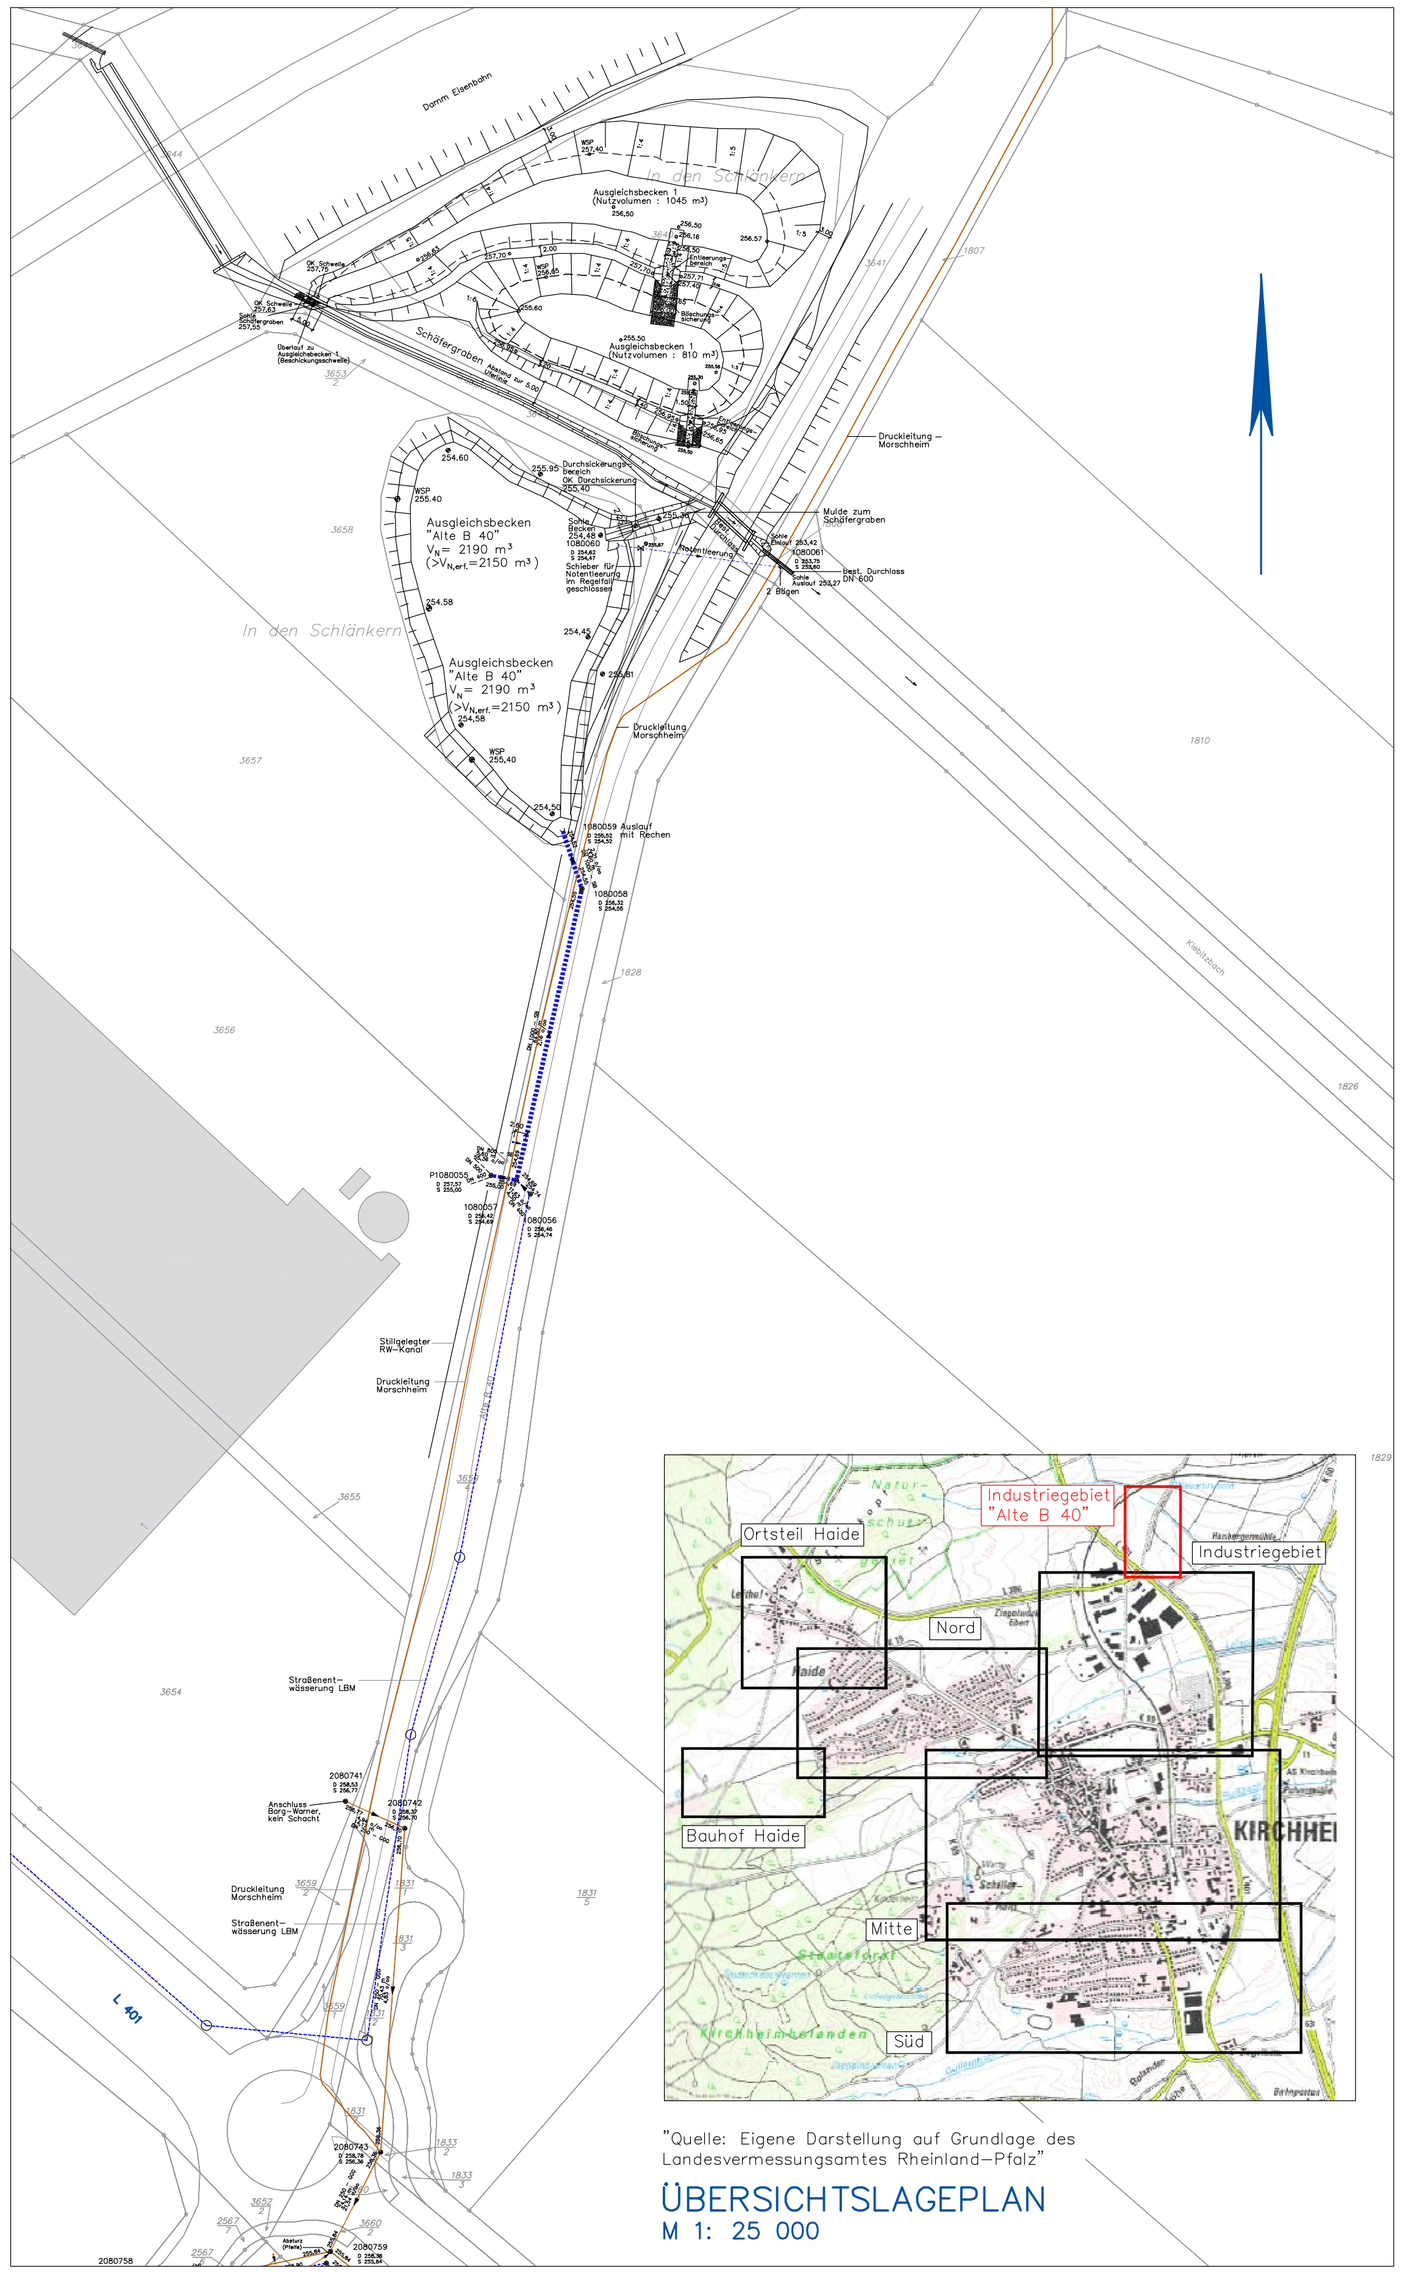


"Quelle: Eigene Darstellung auf Grundlage des Landesvermessungsamtes Rheinland-Pfalz"

ÜBERSICHTSLAGEPLAN
M 1: 25 000

Zeichenerklärung

Haltungen

- Mischwasser
- Schmutzwasser
- Regenwasser

DN 300 SB - 34.50 - 10.0‰ 195.50

SB	Rohrmaterial Stahlbeton
300	Rohrdurchmesser in mm
- 34,50 -	Haltungslänge
10,0‰	Gefälle
195,50	Sohle

Schächte

- Rundschacht
- Rechteckschacht
- 2090012 — Schachtbezeichnung
 O 195.55 — OK Schachtdeckel in m ü NN
 S 193.25 — Schachtsohle in m ü NN

Zuständigkeit

OG	Ortsgemeinde/Stadt Kibo
P	Privat
KV	Kreisverwaltung Donnersbergkreis
L	LBM/Land
AMP	Abwasserzweckverband Mittleres Pfrimmtal

Sonstiges

- Straßeneinlauf
- Fahrbahnrand
- Rinne
- Anschluss verschlossen
- Schlauchliner
- Kurzschlauch

Alle Eintragungen im Bestandsplan sind unverbindlich!
Alle Höhen und die Lage der bestehenden Entwässerungsanlagen sind vor Ort zu prüfen.

Der Plan stellt den Bestand der Kanalisation nach Kanalart dar und ist keine Aussage über Zuständigkeit bzw. Eigentum der Kanalisation.

Ergänzung Zuständigkeiten 09/2023 HA/DY

Projektnr.: 2010-12-08	Anlage:	Blatt:	
Projekt-bezeichnung:	BESTAND KANALISATION		
Darstellung:	LAGEPLAN KIRCHHEIMBOLANDEN-INDUSTRIEGEBIET "ALTE B 40"		
Maßstab: 1:1000	Datum: 10/2020	Bearbeitet: DY	Gezeichnet: HA
Auftraggeber:			

IDEAL BREHM & CO. GMBH
Ernst-Kiefer-Straße 9
67292 Kirchheimbolanden
Telefon: 06352/705870
Telefax: 06352/705880

Kammer der Beratenden Ingenieure Rheinland-Pfalz 1044

Ing.-Büro Brehm & Co GmbH, 67292 Kirchheimbolanden

Zeichnung : G:\PROJEKTE\BESTAND-KANAL\KIBO_KIBO-Nord-LP500-LP1000.DWG M = 1:1000

Blattgröße: 0.520 x 0.510 = 0.265 m2