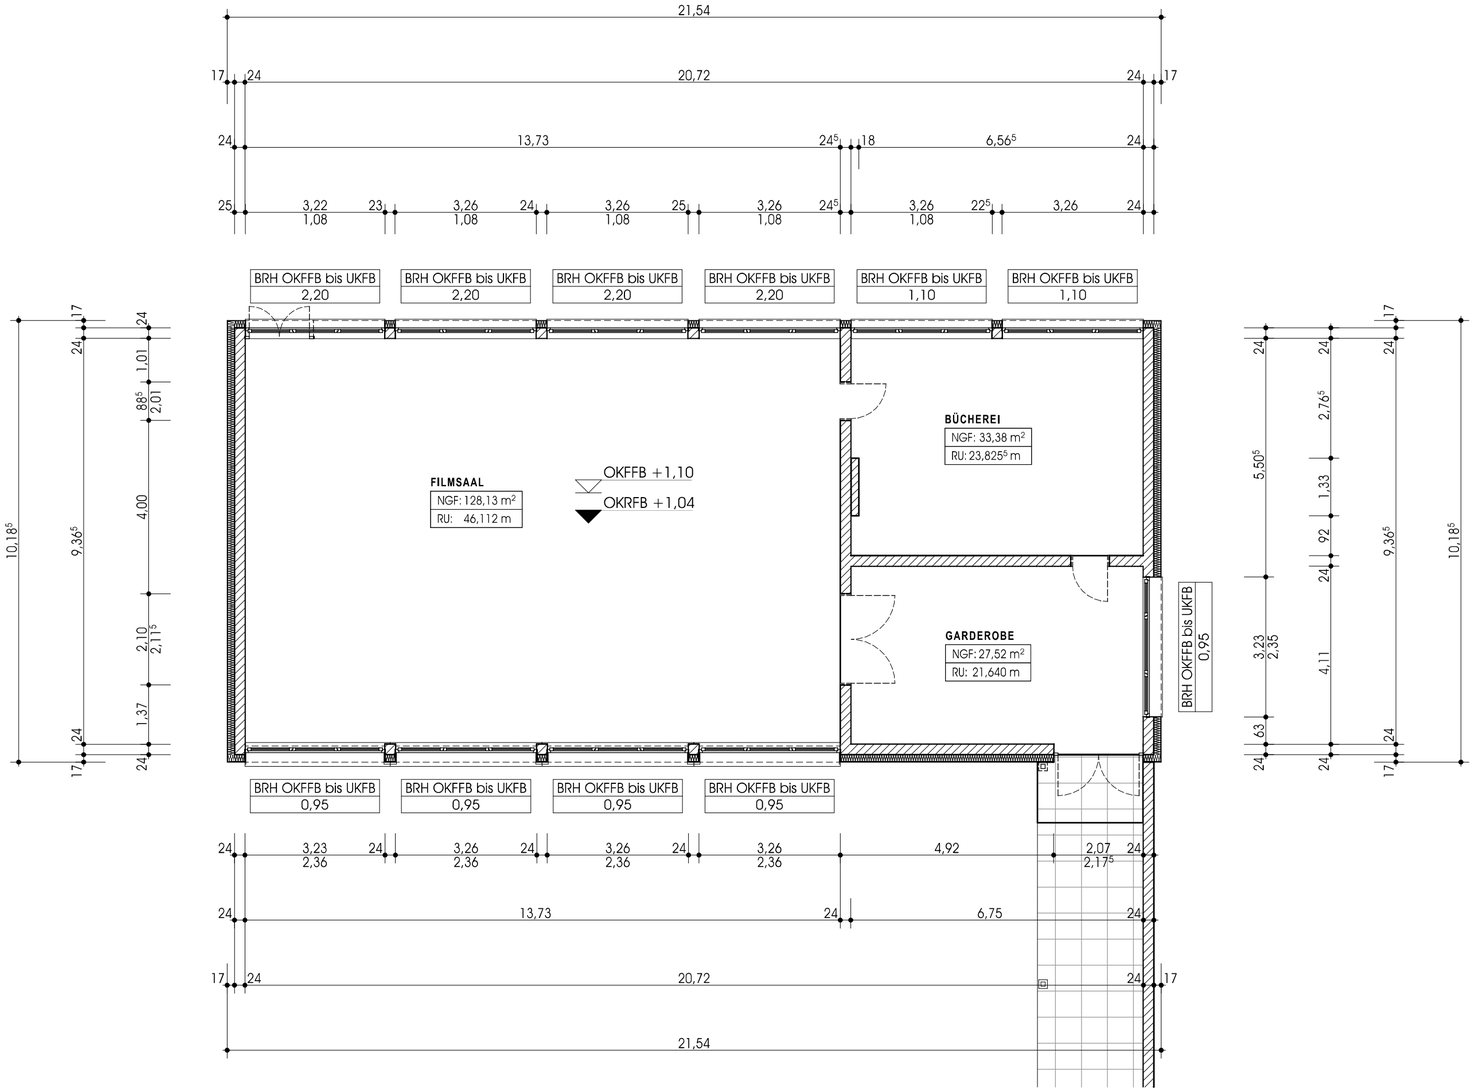


GRUNDRISS FILMSAAL 1:100

LEGENDE

OKFFB	OBERKANTE FERTIGFUßBODEN
OKRFB	OBERKANTE ROHFUßBODEN
UKFB	UNTERKANTE FENSTERBANK
BRH	BRÜSTUNGSHÖHE
NGF	NETTOGRUNDFLÄCHE
RU	RAUMUMFANG

GRÜNFLÄCHE

ASPHALTFLÄCHE

UNTERSICHT

BAUHERR
VERBANDSGEMEINDE BIRKENFELD
SCHNEEWIESENSTRAßE 21
D - 55765 BIRKENFELD

PROJEKT
GRUNDSCHULE BIRKENFELD

ORT
AN DEN GERBHÄUSERN 3
D - 55765 BIRKENFELD

PLANINHALT
GRUNDRISS EG FILMSAAL

MASSSTAB 1:100
PLANNUMMER 02
PROJEKTNUMMER

05.11.2026
DATUM GEZEICHNET

BESTANDSPLAN