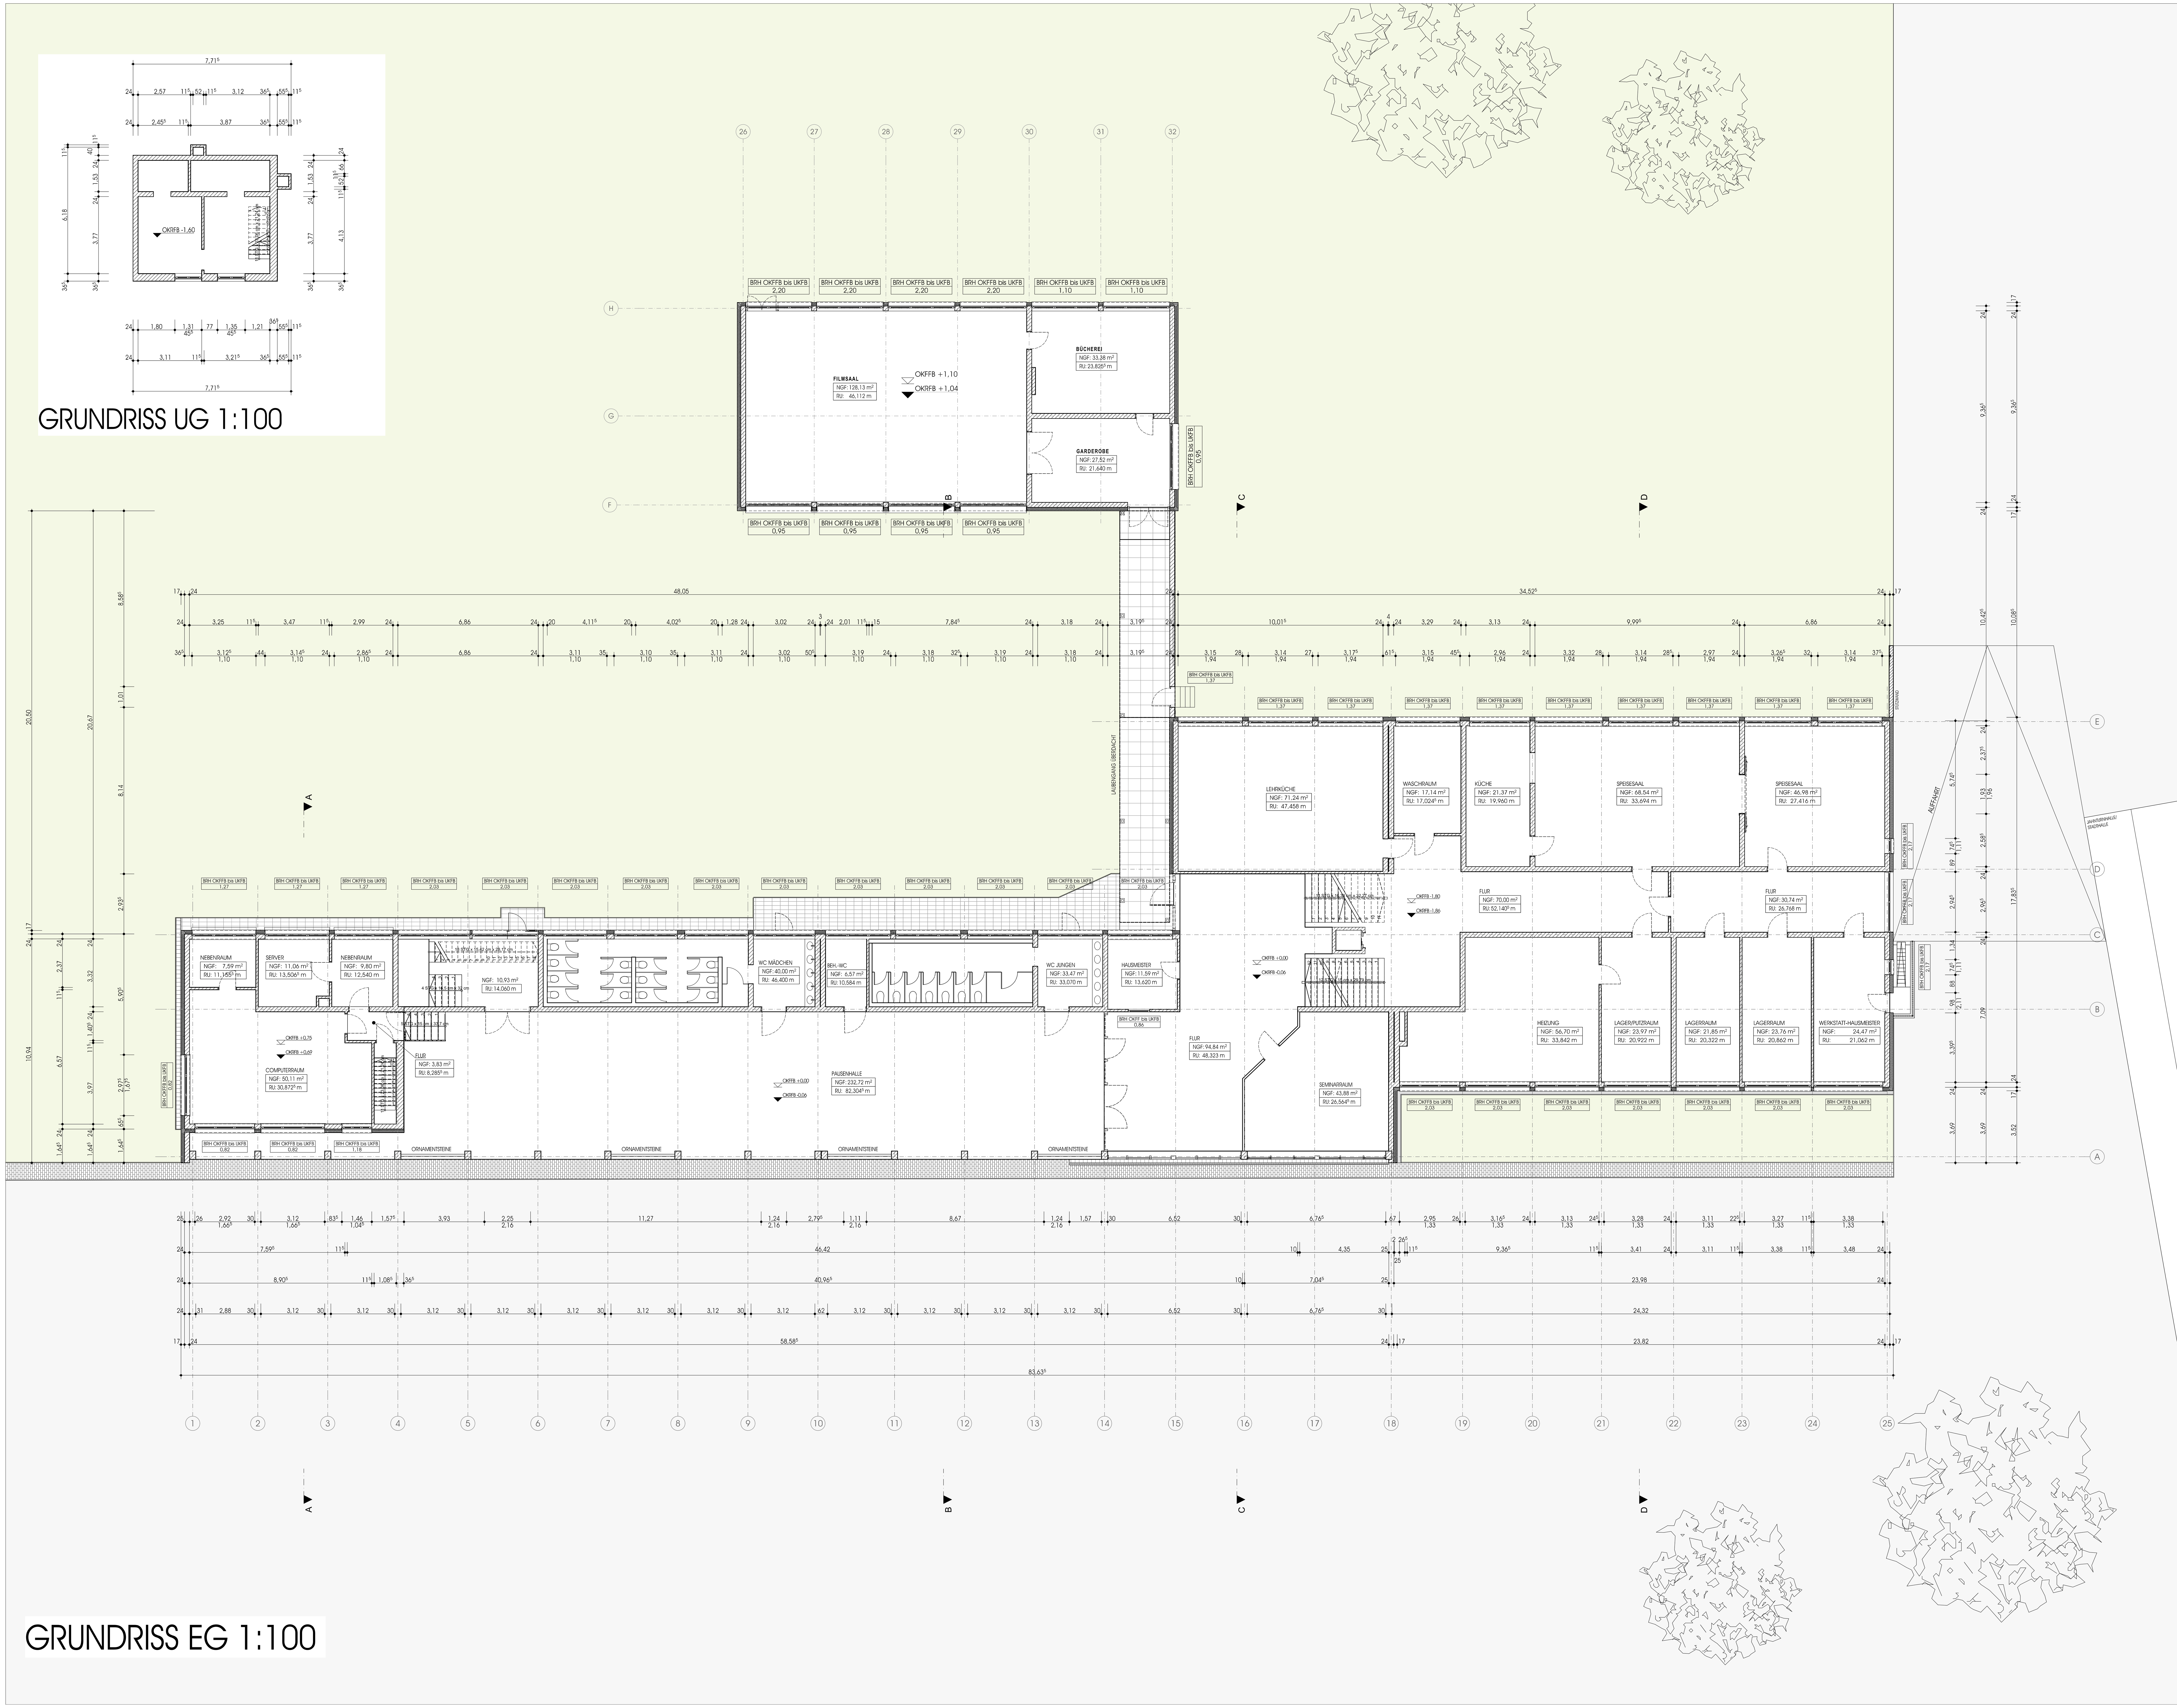


GRUNDRISS UG 1:100

GRUNDRISS EG 1:100

LEGENDE

OKFFB	OBERKANTE FERTIGFUßBODEN
OKRFB	OBERKANTE ROHFUßBODEN
UKFB	UNTERKANTE FENSTERBANK
BRH	BRÜSTUNGSHÖHE
NGF	NETTOGRUNDFLÄCHE
RU	RAUMUMFANG

GRÜNFLÄCHE

ASPHALTFLÄCHE

UNTERSICHT

BAUHERR	VERBANDSGEMEINDE BIRKENFELD SCHNEEWIESENSTRAßE 21 D - 55765 BIRKENFELD
PROJEKT	GRUNDSCHULE BIRKENFELD
ORT	AN DEN GERBHÄUSERN 3 D - 55765 BIRKENFELD
PLANINHALT	GRUNDRISS UG/EG MASSSTAB 1:100 PLANNUMMER 01 PROJEKTNUMMER

05.11.2026
DATUM GEZEICHNET

BESTANDSPLAN