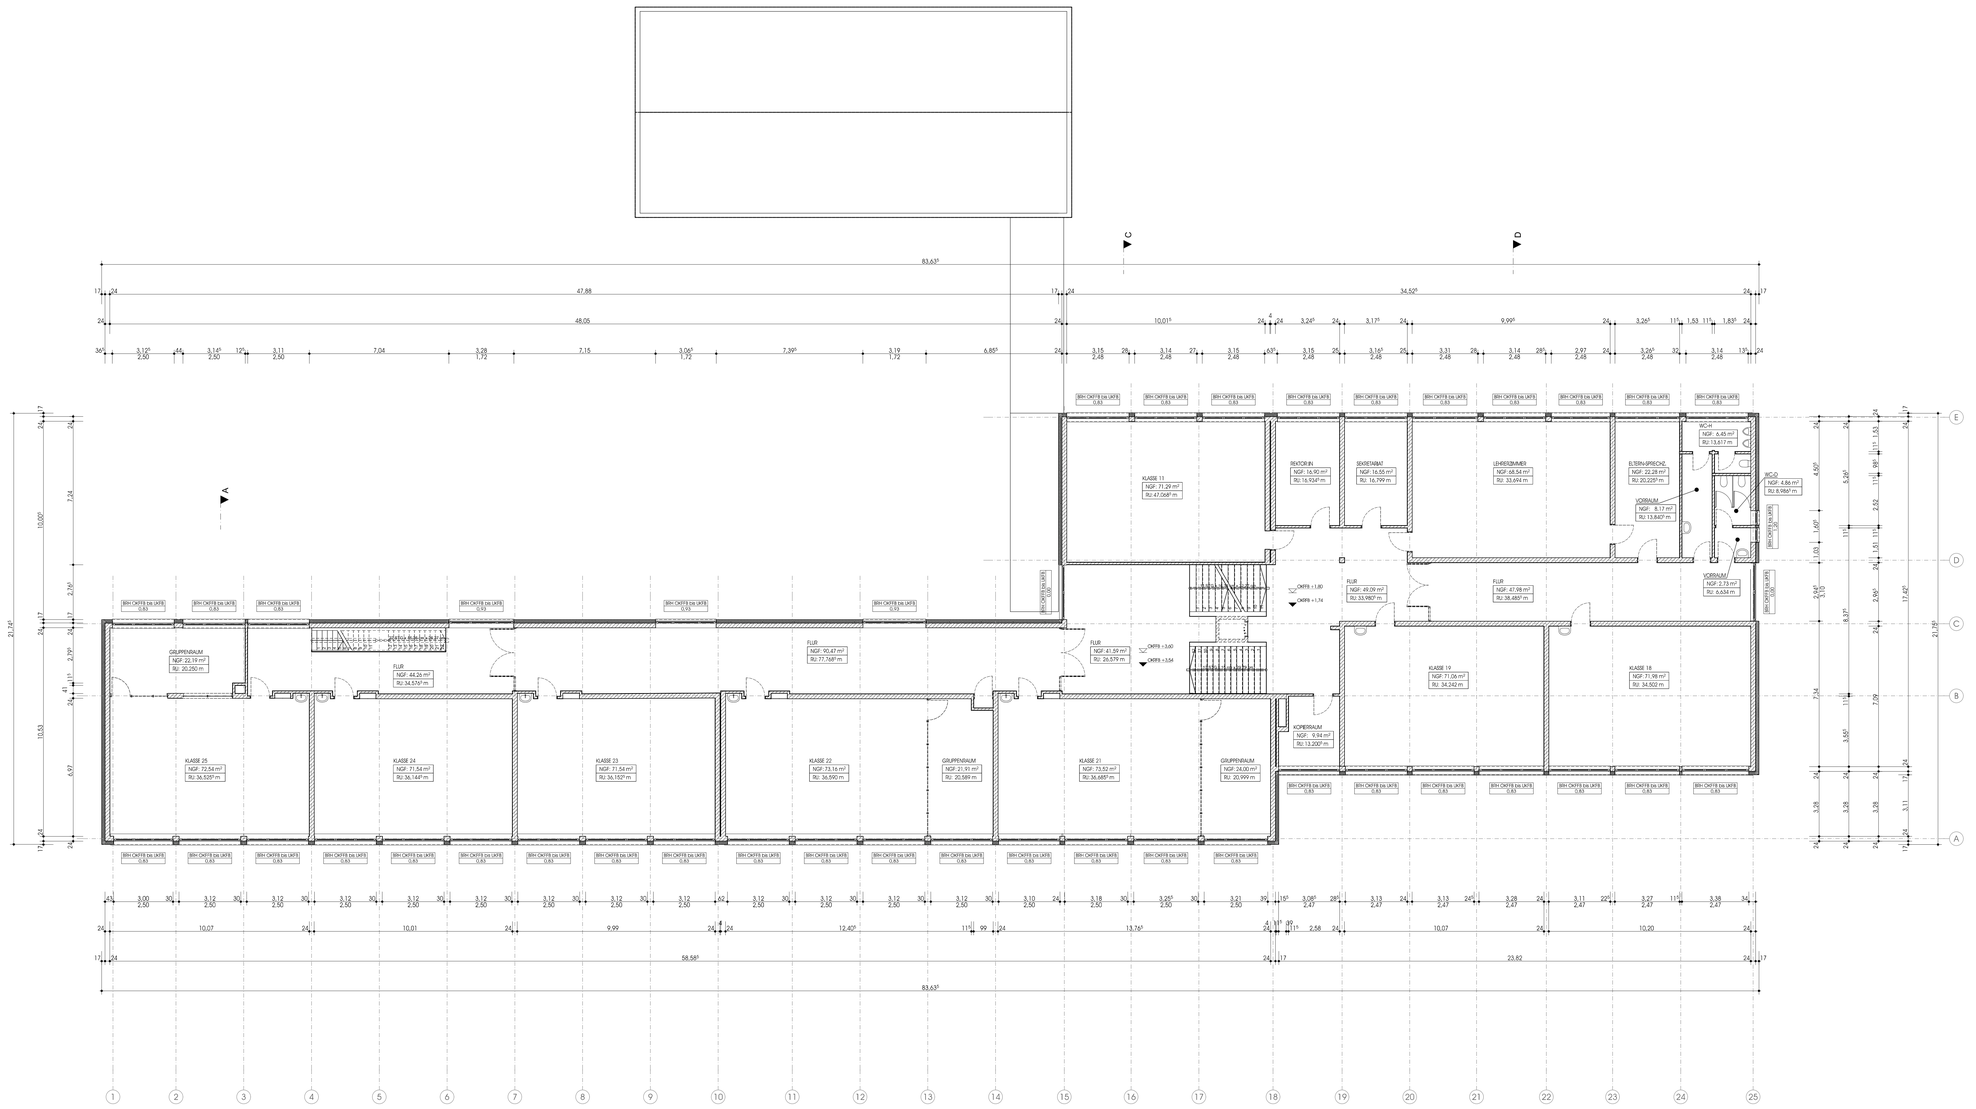


GRUNDRISS 1.OG 1:100

LEGENDE

OKFFB	OBERKANTE FERTIGFUßBODEN
OKRFB	OBERKANTE ROHFUßBODEN
UKFB	UNTERKANTE FENSTERBANK
BRH	BRÜSTUNGSHÖHE
NGF	NETTOGRUNDFLÄCHE
RU	RAUMUMFANG

GRÜNFLÄCHE

ASPHALTFLÄCHE

UNTERSICHT

BAUHERR VERBANDSGEMEINDE BIRKENFELD
SCHNEEWIESENSTRAßE 21
D - 55765 BIRKENFELD

PROJEKT GRUNDSCHULE BIRKENFELD

ORT AN DEN GERBHÄUSERN 3
D - 55765 BIRKENFELD

PLANINHALT GRUNDRISS 1. OG
MAßSSTAB 1:100
PLANNUMMER 03
PROJEKTNUMMER

05.11.2026
DATUM GEZEICHNET

BESTANDSPLAN