


ANSICHT SCHULHOF/OST 1:100

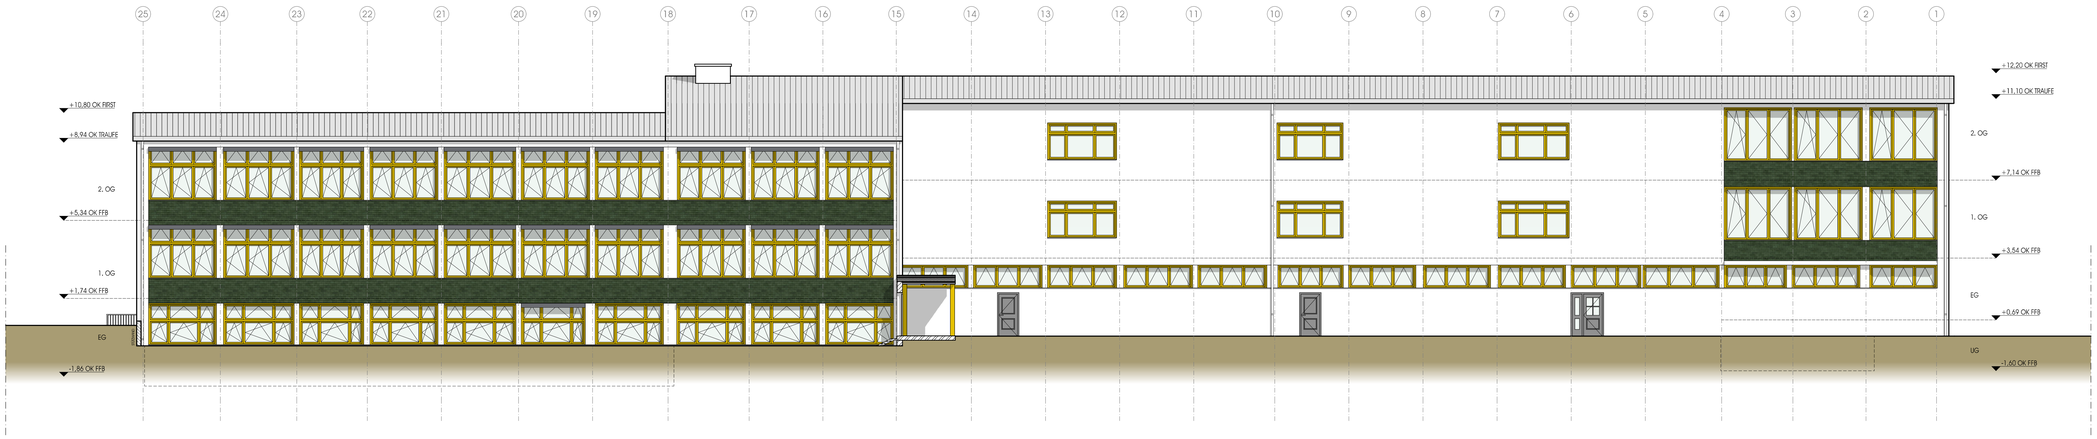

ANSICHT RÜCKSEITE/WEST 1:100

LEGENDE

OKFFB	OBERKANTE FERTIGFUßBODEN
OKRFB	OBERKANTE ROHFUßBODEN
UKFB	UNTERKANTE FENSTERBANK
BRH	BRÜSTUNGSHÖHE
NGF	NETTOGRUNDFLÄCHE
RU	RAUMUMFANG

ERDE

VORHANGFASSADE

UNTERSICHT

BAUHERR VERBANDSGEMEINDE BIRKENFELD
SCHNEEWIESENSTRASE 21
D - 55765 BIRKENFELD

PROJEKT
GRUNDSCHULE BIRKENFELD

ORT AN DEN GERBHÄUSERN 3
D - 55765 BIRKENFELD

PLANINHALT ANSICHT SCHULHOF/RÜCKSEITE
MASSSTAB 1:100
PLANNUMMER 05
PROJEKTNUMMER

05.11.2026
DATUM GEZEICHNET

BESTANDSPLAN